

Tel.	95 7 324 795	Gorzów Wlkp. Bank Zachodni WBK S.A.	NIP 599-000-11-12
fax.	95 7 821 119	Nr konta 109019000000000510000828	Regon: 210015074

E. Decyzje, warunki i uzgodnienia
Kanalizacja sanitarna grawitacyjno-tłoczna z przyłączami
m. KINICE.
(str. nr 120-168)

Zał. nr 27	Warunki oraz zgoda na lokalizację w pasie drogi powiatowej nr 2145Z zjazdów do dróg dojazdowych do przepompowni ścieków P-13, P-14, P-15, P-16, decyzja znak DP.7130.1.62.2014.2 z dnia 30.06.2014 r. wydana Zarząd Powiatu w Myśliborzu, Wydział Dróg + 4 zał. mapowe.	<i>str. 120-124</i>
Zał. nr 28	Warunki oraz zgoda na lokalizację w pasie drogi powiatowej nr 2145Z zjazdów do przepompowni ścieków P-9, P-10, MP-2, decyzja znak DP.7130.1.36.2014.2 z dnia 24.04.2014 r. wydana Zarząd Powiatu w Myśliborzu, Wydział Dróg + 3 zał. mapowe.	<i>str. 125-128</i>
Zał. nr 29	Uzgodnienie projektu zjazdów do przepompowni ścieków i zjazdów do dróg dojazdowych do przepompowni ścieków, postanowienie znak DP.7130.1.62.2014.2 z dnia 11.08.2014r. + 10 uzgodnień na rysunkach	<i>str. 129-140</i>
Zał. nr 30	Uzgodnienie lokalizacji ZKP z ENEA Rejonem Dystrybucji Dębno, znak RD2/DZ/ZR-MD/3191/2014 z dnia 22.04.2014r. + 14 uzgodnień na PZT dla przepompowni: MP-1, MP-2, P-5, P-6, P-7, P-8, P-9, P-10, P-11, P-12, P-13, P-14, P-15, P-16.	<i>str. 141-155</i>
Zał. nr 31	Uzgodnienie z ZZMiUW w Szczecinie projektowanej kanalizacji grawitacyjno-tłocznej z przyłączami w m. Kinice i na trasie Kinice – Karsko, pismo znak NE/5011/92/01/14/SZ z dnia 27.03.2014r. + 10 uzgodnień na PZT (ark. nr 6, 7, 8, 9, 10, 11, 12, 13, 15, 16).	<i>str. 156-166</i>
Zał. nr 32	Uzgodnienie z Wojewódzkim Konserwatorem Zabytków w Szczecinie, ul. Chrobrego 4, pismo znak ZArch-5152.75.2014.ET z dnia 08.04.2014 r.	<i>str. 167-168</i>

Zarząd Powiatu w Myśliborzu
ul. Spokojna 22
74-300 Myślibórz
DP.7130.1.62.2014.2

Myślibórz, dnia 30.06.2014 r.

DECYZJA

Na podstawie art. 29 ust. 1 i ust. 3 pkt 1 i 2 oraz ust. 5 ustawy z dnia 21 marca 1985 r. o drogach publicznych (Dz. U. z 2013 r. poz. 260 ze zmianami) § 78 Rozporządzenia Ministra Transportu i Gospodarki Morskiej z dnia 2 marca 1999 r. Dz. Ustaw Nr 43 poz. 430 i art. 104 ustawy z dnia 14 czerwca 1960 r. Kodeks postępowania administracyjnego (Dz. U. z 2013 r., poz. 267 ze zmianami) po rozpatrzeniu wniosku znak 49/KN/14 z dnia 17.06.2014 r. złożonego przez Panią Halinę Nowak reprezentującą Pracownię Projektowo-Usługową Halina Nowak z siedzibą przy ul. Kłonowej 7, 66-450 Bogdaniec Jenin na podstawie upoważnienia udzielonego przez Wójta Gminy Nowogródek Pomorski w sprawie wydania decyzji na przebudowę czterech zjazdów w pasie drogi powiatowej nr 2145Z dz. nr 244 obr. Kinice do dróg dojazdowych do przepompowni ścieków projektowanych na działkach nr 228/1, 233, 232/20, 231/5 i 237/21 obr. Kinice i wydania warunków tech. – projektowych

- uzgadniam lokalizację trzech zjazdów w pasie drogi powiatowej nr 2145Z dz. nr 244 obr. Kinice do dróg dojazdowych do przepompowni ścieków projektowanych na działkach nr 228/1, 233, 232/20, 231/5 i 237/21 obr. Kinice jak na załączonym planie z pieczęcią Starostwa Powiatowego w Myśliborzu przy zachowaniu następujących warunków:

1. Szerokość jezdni zjazdu nie mniejsza niż 3,5 m i nie większa niż szerokość jezdni na drodze.
2. Zjazd wyokrąglony łukiem kołowym o promieniu nie mniejszym niż 5,0 m.
3. Nawierzchnię zjazdu w obrębie pasa drogowego należy wykonać utwardzoną (np. kostka betonowa na podbudowie z kruszywa łamanego) i obramowaną np. krawężnikiem.
4. Krawężniki zaniżyć do wysokości jezdni i pobocza, krawędź jezdni zabezpieczyć krawężnikiem najazdowym o wym. 15x22 cm.
5. Nie dopuszcza się odpływu wód opadowych z terenu posesji na drogę powiatową.
6. Na długości nie mniejszej niż 7,0 m od krawędzi korony drogi pochylenie podłużne zjazdu nie większe niż 5%, a na dalszym odcinku – nie większe niż 12%.
7. Pochylenie podłużne zjazdu w obrębie korony drogi dostosować do jej ukształtowania.
8. Całość kosztów związanych z budową i utrzymaniem zjazdów ponosi inwestor.
9. Nie wymienione w decyzji parametry zjazdu zaprojektować w oparciu o Rozporządzenie Ministra Transportu i Gospodarki Morskiej w sprawie warunków technicznych, jakim powinny odpowiadać drogi publiczne i ich usytuowanie (Dz. U. z 1999 r. Nr 43 poz. 430).
10. Całość kosztów związanych z budową, utrzymaniem zjazdu oraz oznakowaniem ponosi inwestor.
11. Uwzględniając powyższe warunki należy sporządzić projekt zjazdów i przedstawić do aprobaty w Starostwie Powiatowym w Myśliborzu w Wydziale Dróg oraz uzyskać przed rozpoczęciem prac budowlanych pozwolenie na budowę wydane przez Starostę Myśliborskiego.

UZASADNIENIE

Odstąpiono od uzasadnienia niniejszej decyzji, gdyż uwzględnia ona w całości żądanie strony – art. 107 § 4 ustawy z dnia 14 czerwca 1960 r. Cytowanej ustawy - Kodeks postępowania administracyjnego.

POUCZENIE

Od niniejszej decyzji stronie służy odwołanie do Samorządowego Kolegium Odwoławczego w Szczecinie za pośrednictwem Zarządu Powiatu w Myśliborzu złożone w terminie 14 dni od dnia otrzymania niniejszej decyzji.

Otrzymuje:

1. Pracownia Projektowo – Usługowa Halina Nowak
ul. Kłonowa 7, 66-450 Bogdaniec.
2. A/a.

Zwolnione z opłaty skarbowej
na podstawie Art. 7 pkt 3
ustawy z dnia 16 listopada 2006 r.
o opłacie skarbowej (Dz. U. z 2012, poz. 1282 ze zm.)
podpis imię i nazwisko, data i miejsce wystawienia

w Wydziale Dróg
mgr Maciej Urbanowski

z up. ZARZĄDU POWIATU

mgr inż. Adam Przekłaski
Naczelnik Wydziału Dróg

Zarząd Powiatu w Myśliborzu

ul. Spokojna 22
74-300 Myślibórz
DP.7130.1.36.2014.2

Myślibórz, dnia 24.04.2014 r.

DECYZJA

Na podstawie art. 29 ust. 1 i ust. 3 pkt 1 i 2 oraz ust. 5 ustawy z dnia 21 marca 1985 r. o drogach publicznych (Dz. U. z 2013 r. poz. 260 ze zmianami) § 79 Rozporządzenia Ministra Transportu i Gospodarki Morskiej z dnia 2 marca 1999 r. Dz. Ustaw Nr 43 poz. 430, i art. 104 ustawy z dnia 14 czerwca 1960 r. Kodeks postępowania administracyjnego (Dz. U. z 2013 r., poz. 267) po rozpatrzeniu wniosku znak 33/KN/14 z dnia 31.03.2014 r. złożonego przez Panią Halinę Nowak reprezentującą Pracownię Projektowo-Uslugową Halina Nowak z siedzibą przy ul. Klonowej 7, 66-450 Bogdaniec Jenin na podstawie upoważnienia udzielonego przez Wójta Gminy Nowogródek Pomorski w sprawie wydania decyzji na lokalizację trzech zjazdów publicznych w pasie drogi powiatowej nr 2145Z dz. nr 244 obr. Kinice do przepompowni ścieków projektowanych na działkach nr 223/2, 227/5 i 234/76 obr. Kinice i wydania warunków tech. – projektowych

- uzgadniam lokalizację trzech zjazdów publicznych w pasie drogi powiatowej nr 2145Z dz. nr 244 obr. Kinice do przepompowni ścieków projektowanych na działkach nr 223/2, 227/5 i 234/76 obr. Kinice jak na załączonym planie z pieczęcią Starostwa Powiatowego w Myśliborzu przy zachowaniu następujących warunków:

1. Szerokość jezdni zjazdu nie mniejsza niż 3,5 m i nie większa niż szerokość jezdni na drodze.
2. Zjazd wyokrąglony łukiem kołowym o promieniu nie mniejszym niż 5,0 m.
3. Nawierzchnię zjazdu w obrębie pasa drogowego należy wykonać utwardzoną (np. kostka betonowa na podbudowie z kruszywa łamanego) i obramowaną np. krawężnikiem.
4. Krawężniki zaniżyć do wysokości jezdni i pobocza, krawędź jezdni zabezpieczyć krawężnikiem najazdowym o wym. 15x22 cm.
5. Nie dopuszcza się odpływu wód opadowych z terenu posesji na drogę powiatową.
6. Na długości nie mniejszej niż 5,0 m od krawędzi korony drogi pochylenie podłużne zjazdu nie większe niż 5%, a na dalszym odcinku – nie większe niż 15%.
7. Pochylenie podłużne zjazdu w obrębie korony drogi dostosować do jej ukształtowania.
8. Całość kosztów związanych z budową i utrzymaniem zjazdów ponosi inwestor.
9. Nie wymienione w decyzji parametry zjazdu zaprojektować w oparciu o Rozporządzenie Ministra Transportu i Gospodarki Morskiej w sprawie warunków technicznych, jakim powinny odpowiadać drogi publiczne i ich usytuowanie (Dz. U. z 1999 r. Nr 43 poz. 430).
10. Całość kosztów związanych z budową, utrzymaniem zjazdu oraz oznakowaniem ponosi inwestor.
11. Uwzględniając powyższe warunki należy sporządzić projekt zjazdów i przedstawić do aprobaty w Starostwie Powiatowym w Myśliborzu w Wydziale Dróg oraz uzyskać przed rozpoczęciem prac budowlanych pozwolenie na budowę wydane przez Starostę Myśliborskiego.

UZASADNIENIE

Odstąpiono od uzasadnienia niniejszej decyzji, gdyż uwzględnia ona w całości żądanie strony – art. 107 § 4 ustawy z dnia 14 czerwca 1960 r. Cytowanej ustawy - Kodeks postępowania administracyjnego.

POUCZENIE

Od niniejszej decyzji stronie służy odwołanie do Samorządowego Kolegium Odwoławczego w Szczecinie za pośrednictwem Zarządu Powiatu w Myśliborzu złożone w terminie 14 dni od dnia otrzymania niniejszej decyzji.

Otrzymuje:

Pracownia Projektowo – Usługowa Halina Nowak
ul. Klonowa 7, 66-450 Bogdaniec.

2. A/a.

Zwolnione z opłaty skarbowej
na podstawie Art. 7 pkt 3
ustawy z dnia 16 listopada 2006 r.
o opłacie skarbowej (Dz. U. z 2012 poz. 1282 ze zm.)
podpis imię i nazwisko skarbowego

w Wydziale Dróg

mgr Maciej Urbanowski

z up. ZARZĄDU POWIATU


mgr inż. Adam Przeciński
Naczelnik Wydziału Dróg


7164

UZGODNIONO w Wydziale Dróg
STAROSTWA POWATOWEGO W MYŚLIBORZU
z zastrzeżeniem / bez zastrzeżeń
wg pisma Nr DP.1331.36.2014 z dnia 26.04.

~~INSPEKTOR~~
~~w Wydziale Dróg~~
mgr Maciej Urbanowski

ARKUSZ NR 10
1 : 500

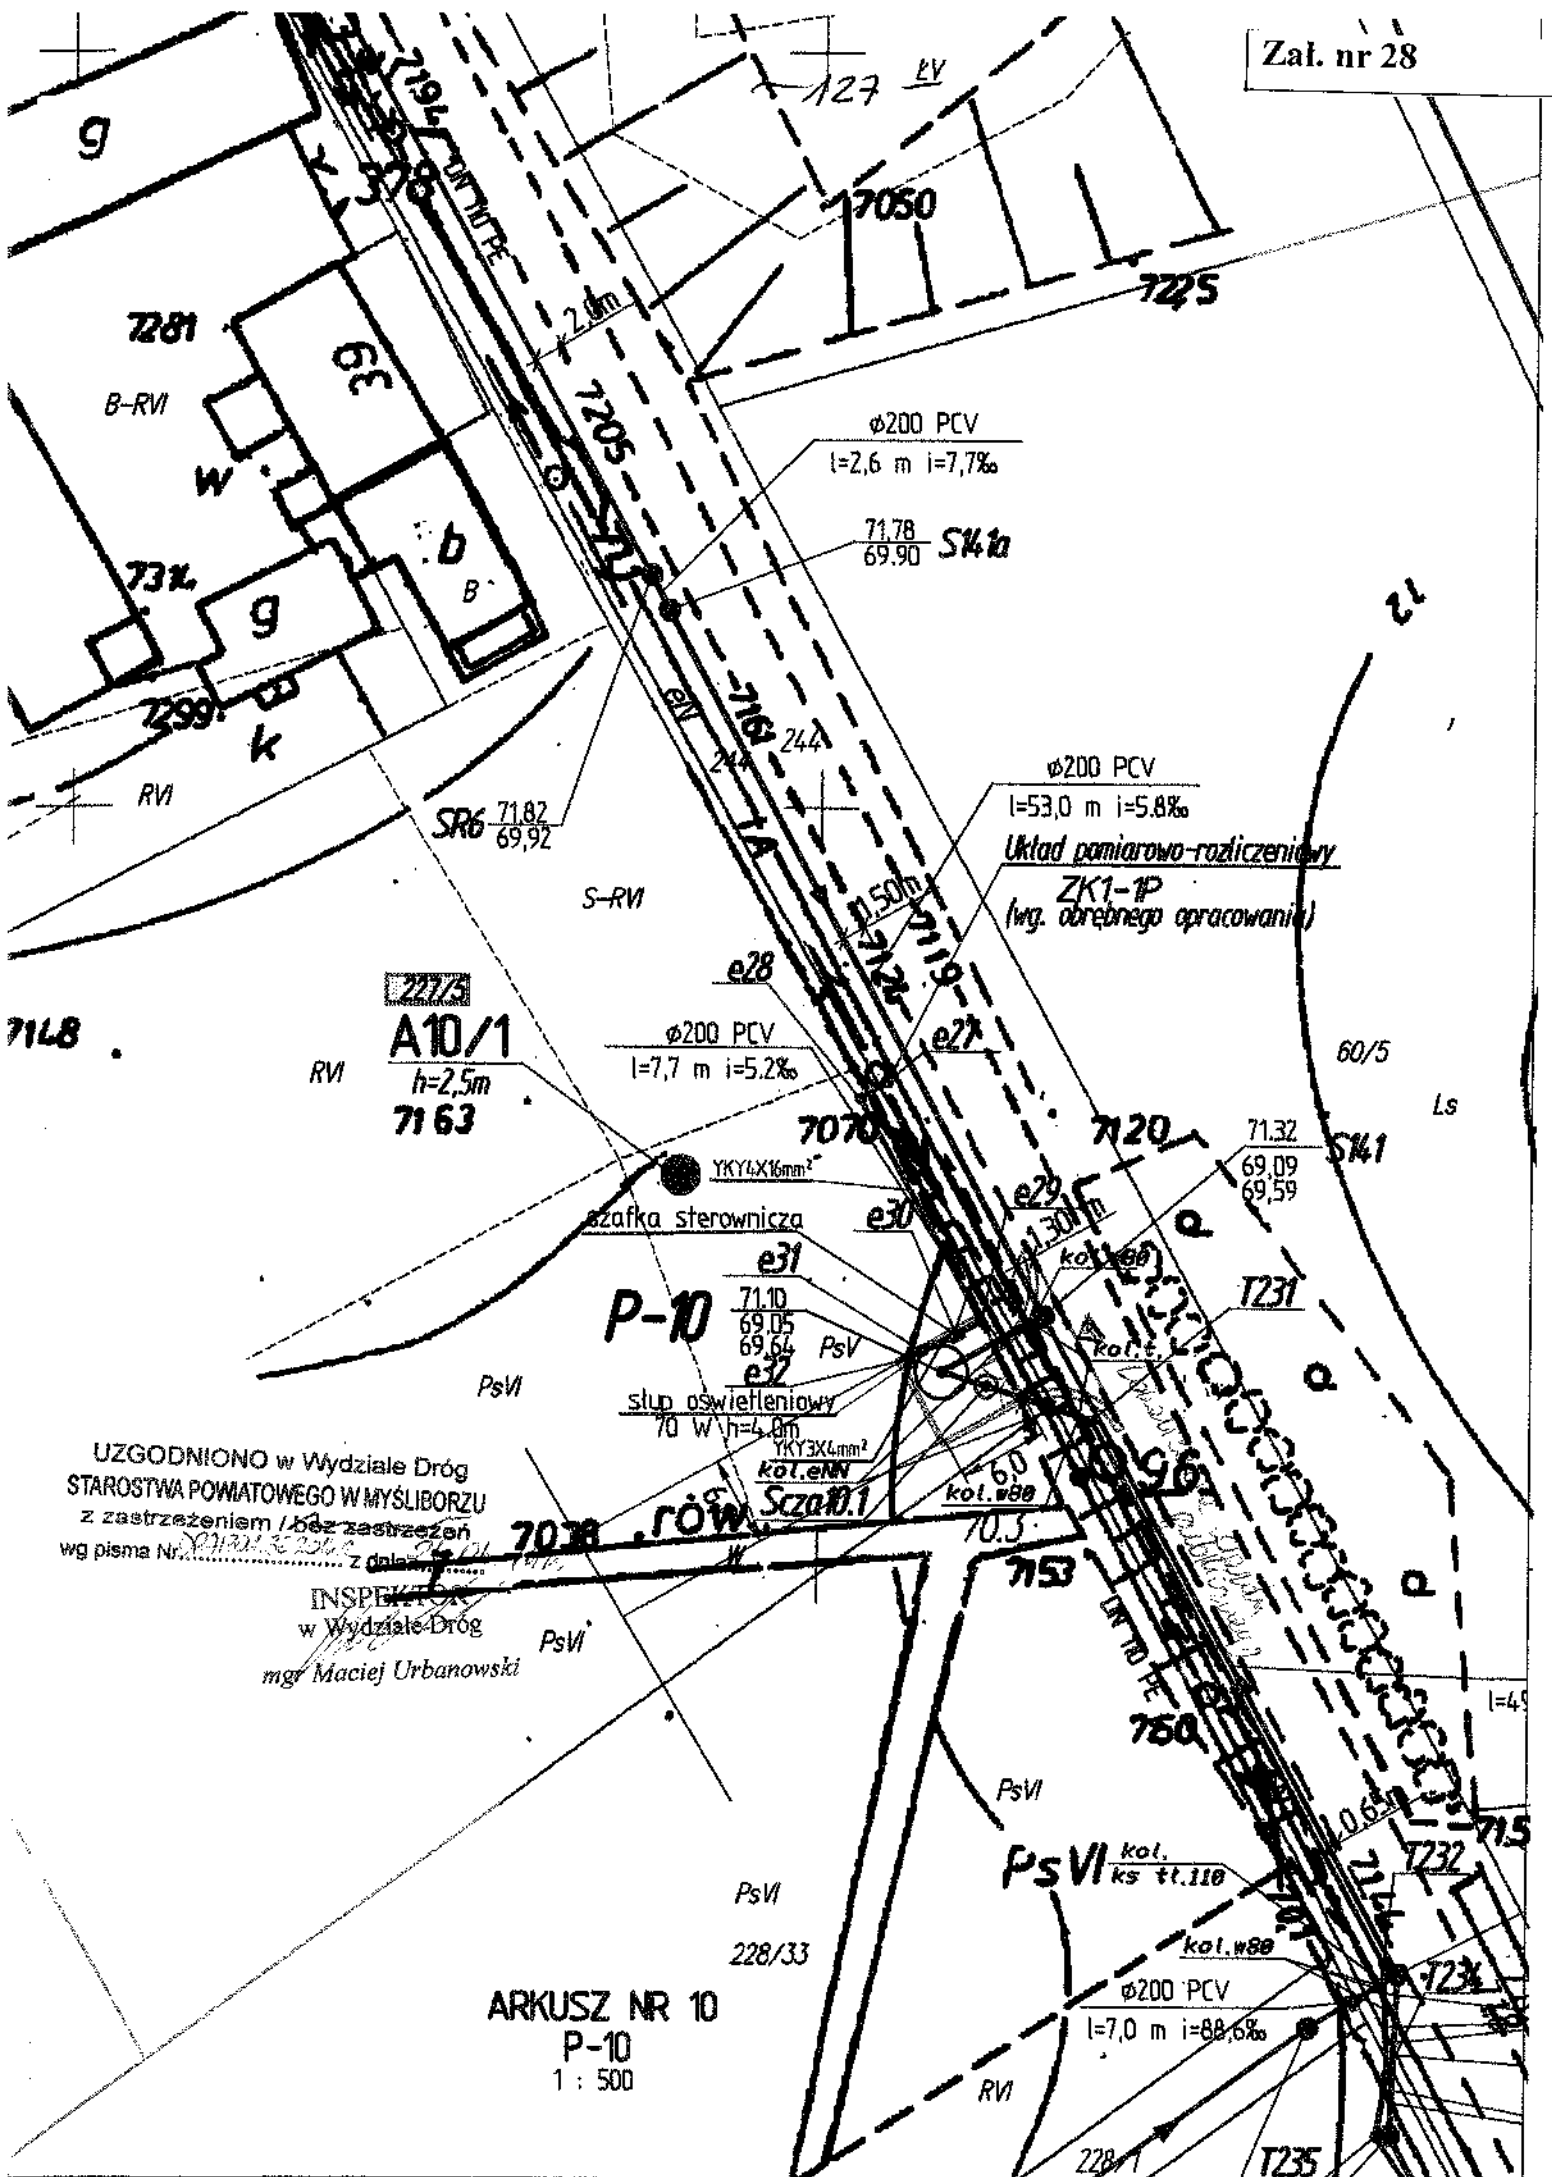

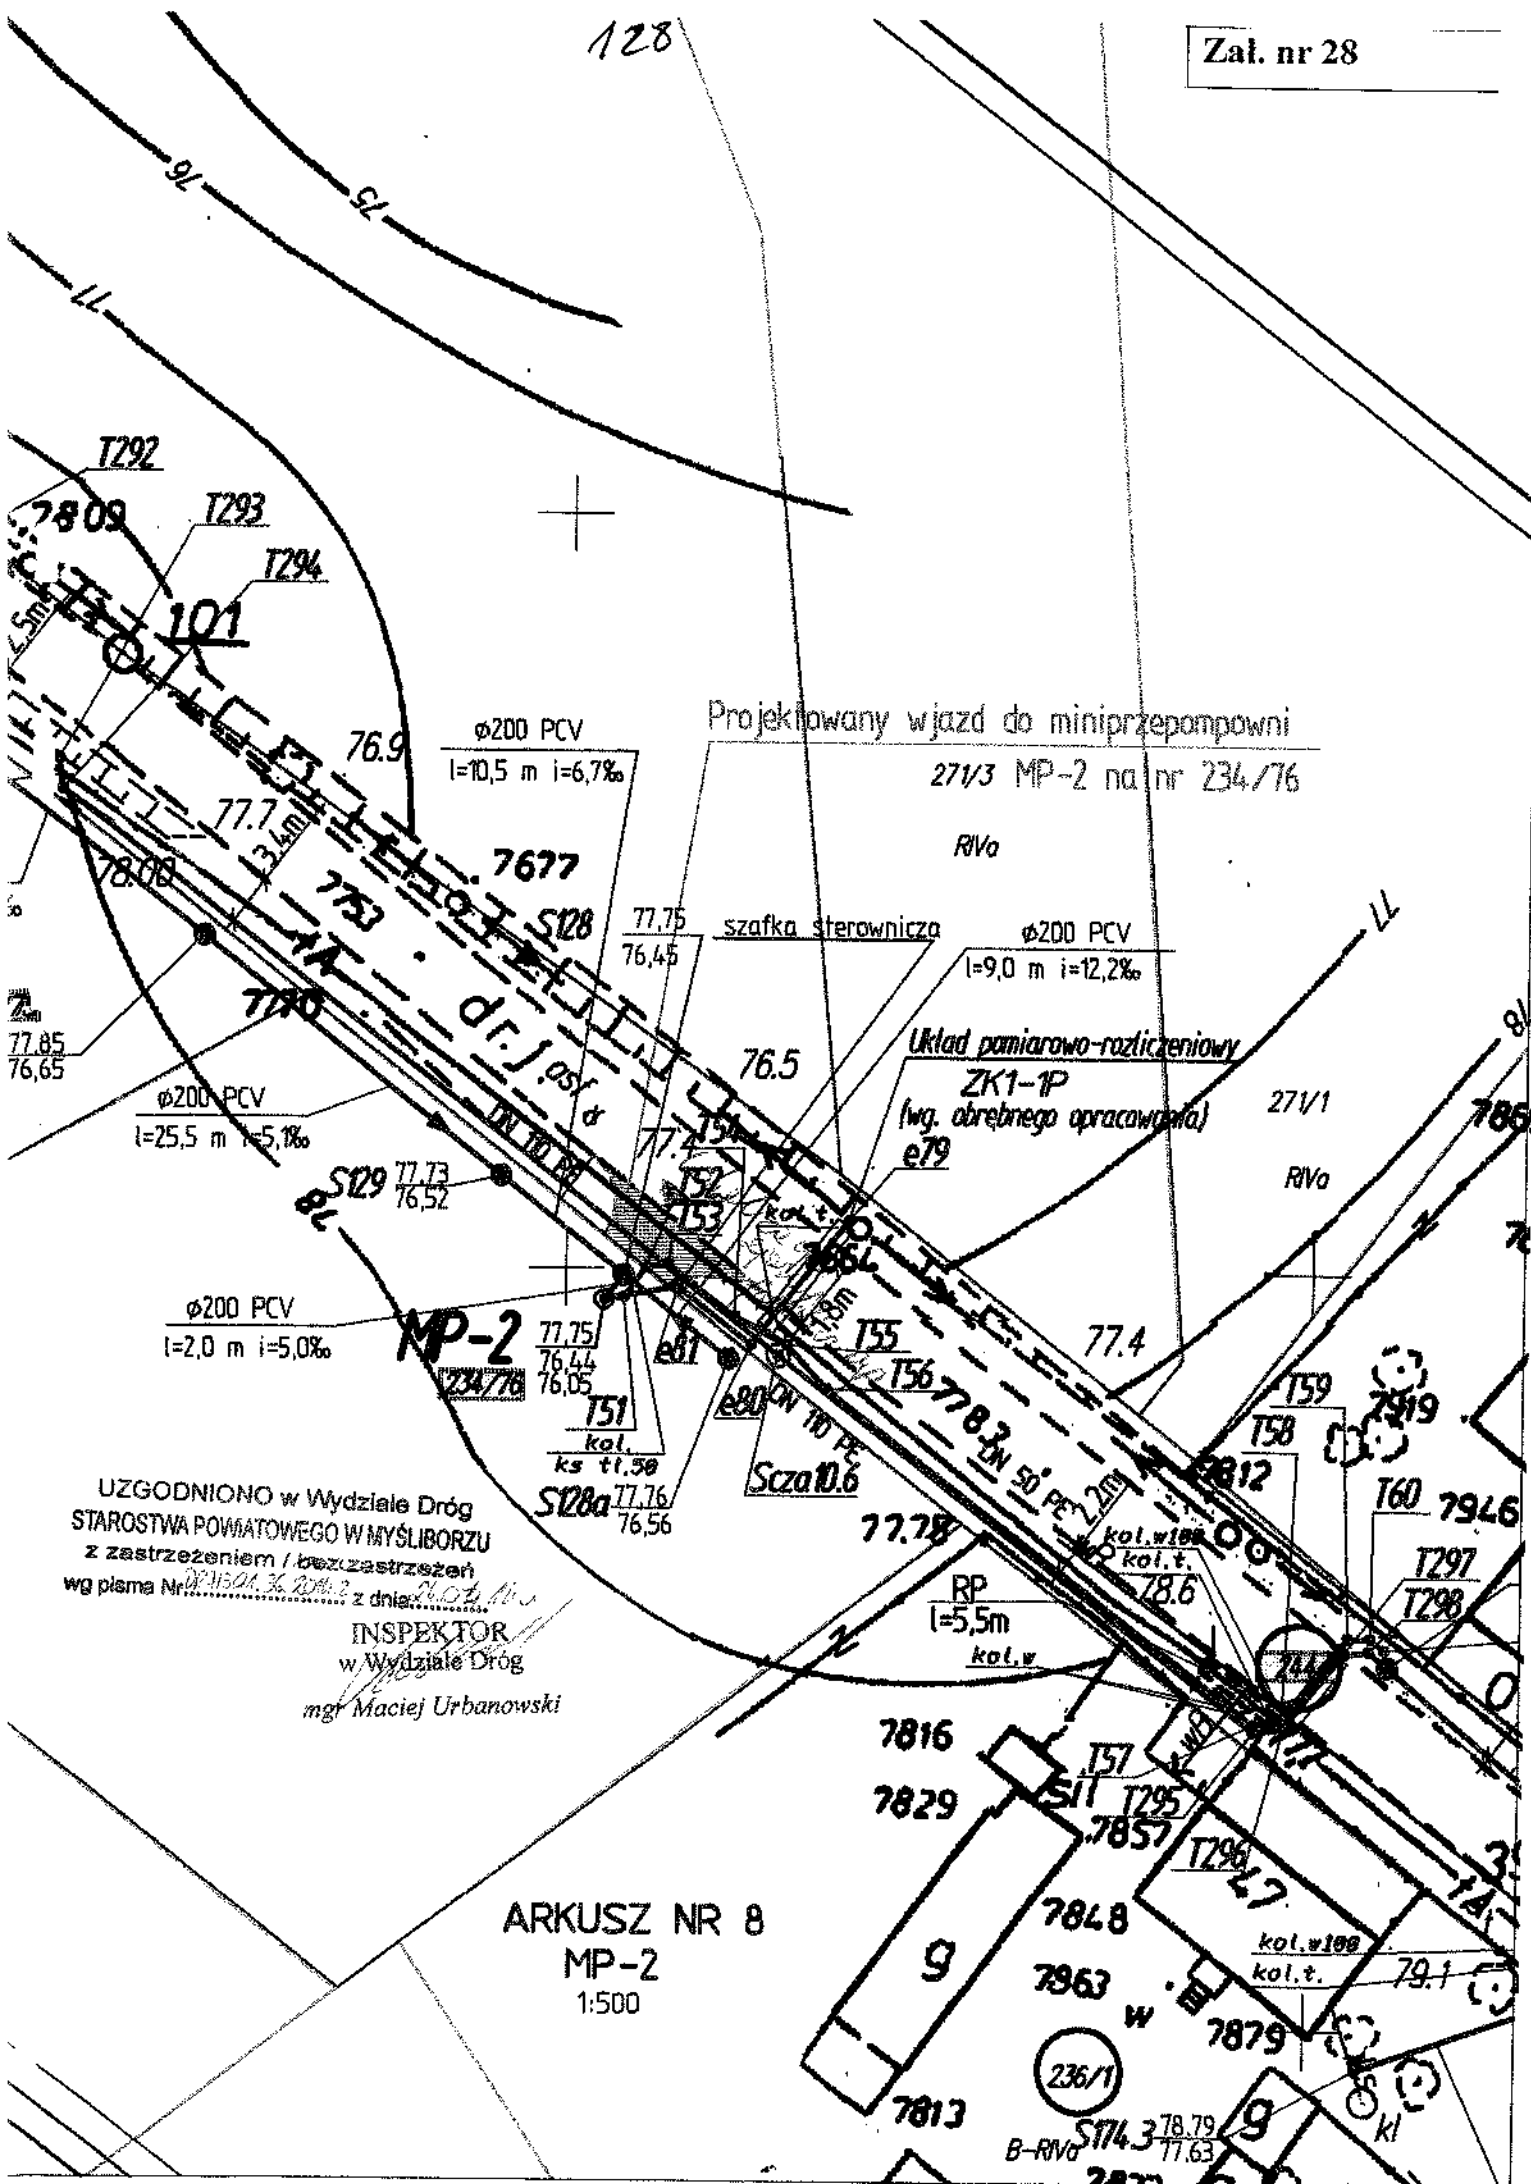

Zarząd Powiatu w Myśliborzu
ul. Spokojna 22
74-300 Myślibórz
DP.7130.1.62.2014.2

Myślibórz, dnia 11.08.2014 r.

POSTANOWIENIE

Na podstawie art. 29 ust. 3 pkt. 1, 2 ustawy z dnia 21 marca 1985 r. o drogach publicznych (Dz. U. z 2013 r. poz. 260 ze zmianami), oraz na podstawie art. 123 ustawy z dnia 14 czerwca 1960 r. Kodeks Postępowania Administracyjnego (Dz. U. z 2013 r., poz. 267 ze zmianami), w oparciu o decyzję znak: DP.7130.1.36.2014.2 z dnia 24.04.2014 r. i decyzji znak: DP.7130.1.62.2014.2 z dnia 30.06.2014 r. po rozpatrzeniu wniosku znak:66/KN/14 z dnia 29.07.2014 r. złożonego przez Panią Halinę Nowak reprezentującą Pracownię Projektowo-Usługową Halina Nowak z siedzibą przy ul. Klonowej 7, 66-450 Bogdaniec Jenin na podstawie upoważnienia udzielonego przez Wójta Gminy Nowogródek Pomorski w sprawie uzgodnienia projektu trzech zjazdów do przepompowni ścieków do przepompowni ścieków projektowanych na działkach nr 223/2, 227/5 i 234/76 obr. Kinice, czterech zjazdów do dróg dojazdowych do przepompowni ścieków projektowanych na działkach nr 228/1, 233, 232/20, 231/5 i 237/21 obr. Kinice z drogi powiatowej nr 2145Z dz. nr 244 obr. Kinice oraz utwardzenia terenu wokół przepompowni ścieków (droga powiatowa nr 2145Z dz. nr 244 obr. Kinice).

Postanawiam

- uzgodnić pozytywnie projekt trzech zjazdów do przepompowni ścieków do przepompowni ścieków projektowanych na działkach nr 223/2, 227/5 i 234/76 obr. Kinice oraz czterech zjazdów do dróg dojazdowych do przepompowni ścieków projektowanych na działkach nr 228/1, 233, 232/20, 231/5 i 237/21 obr. Kinice z drogi powiatowej nr 2145Z dz. nr 244 obr. Kinice oraz utwardzenia terenu wokół przepompowni ścieków (droga powiatowa nr 2145Z dz. nr 244 obr. Kinice) jak na załączonym projekcie z pieczęcią Starostwa Powiatowego w Myśliborzu z uwagami:

- po robotach doprowadzić teren pasa drogowego do stanu pierwotnego - wykopy zagęszczać warstwami o gr. 20 cm do wskaźnika $I_s=1,0$ dotyczy terenów utwardzonych i poboczy oraz $I_s=0,97$ dotyczy terenów pozostałych,
- przedstawione uwagi ująć w kosztorysie.

Niniejsze postanowienie zapewnia prawo do dysponowania pasem drogowym dz. nr 244 obr. Kinice na cele budowlane.

Przed wystąpieniem o zajęcie pasa drogowego w celu wykonania powyższych robót inwestor jest zobowiązany uzyskać pozwolenie na budowę.

Jednocześnie informujemy, że powyższe nie stanowi podstaw do rozpoczęcia robót w pasie drogowym. Przed przystąpieniem do prac należy przedłożyć projekt tymczasowej organizacji ruchu lub plan zabezpieczenia robót (Dz. U. z 2004 r. nr 140 poz. 1481) i uzyskać zezwolenie ze Starostwa Powiatowego w Myśliborzu w Wydziale Dróg na zajęcie pasa drogowego (Ustawa z dnia 21.03.1985r. Dz. U. z 2013 r. poz. 260 ze zmianami).

Uzasadnienie

Zgodnie z art. 107 § 4 Kodeksu Postępowania Administracyjnego odstępuje się od uzasadnienia niniejszego Postanowienia, ponieważ uwzględnia ona w całości żądanie strony.

Pouczenie

Od niniejszego postanowienia przysługuje zażalenie do Samorządowego Kolegium Odwoławczego w Szczecinie za pośrednictwem Zarządu Powiatu w Myśliborzu złożone w terminie 7 dni od dnia otrzymania niniejszego pisma.

Z UP. ZARZĄDU POWIATU

mgr inż. Adam Trzcinski
Naczelnik Wydziału Dróg

Otrzymuje:

1. Pracownia Projektowo – Usługowa Halina Nowak
ul. Klonowa 7, 66-450 Bogdaniec.
2. A/a.

Nie podlega opłacie skarbowej
na podstawie art. 3
ustawy z dnia 16 listopada 2006 r.
o opłacie skarbowej (Dz. U. z 2012 poz. 1282 ze zm.)


**INSPEKTOR
w Wydziale Dróg**

mgr Maciej Urbanowski

PLAN SYTUACYJNY SKALA 1:100

PLAC I ZJAZD DO PRZEPOMPOWNI P-9

na dz. nr 223/2 obr. Kinice z drogi powiatowej nr 2145Z

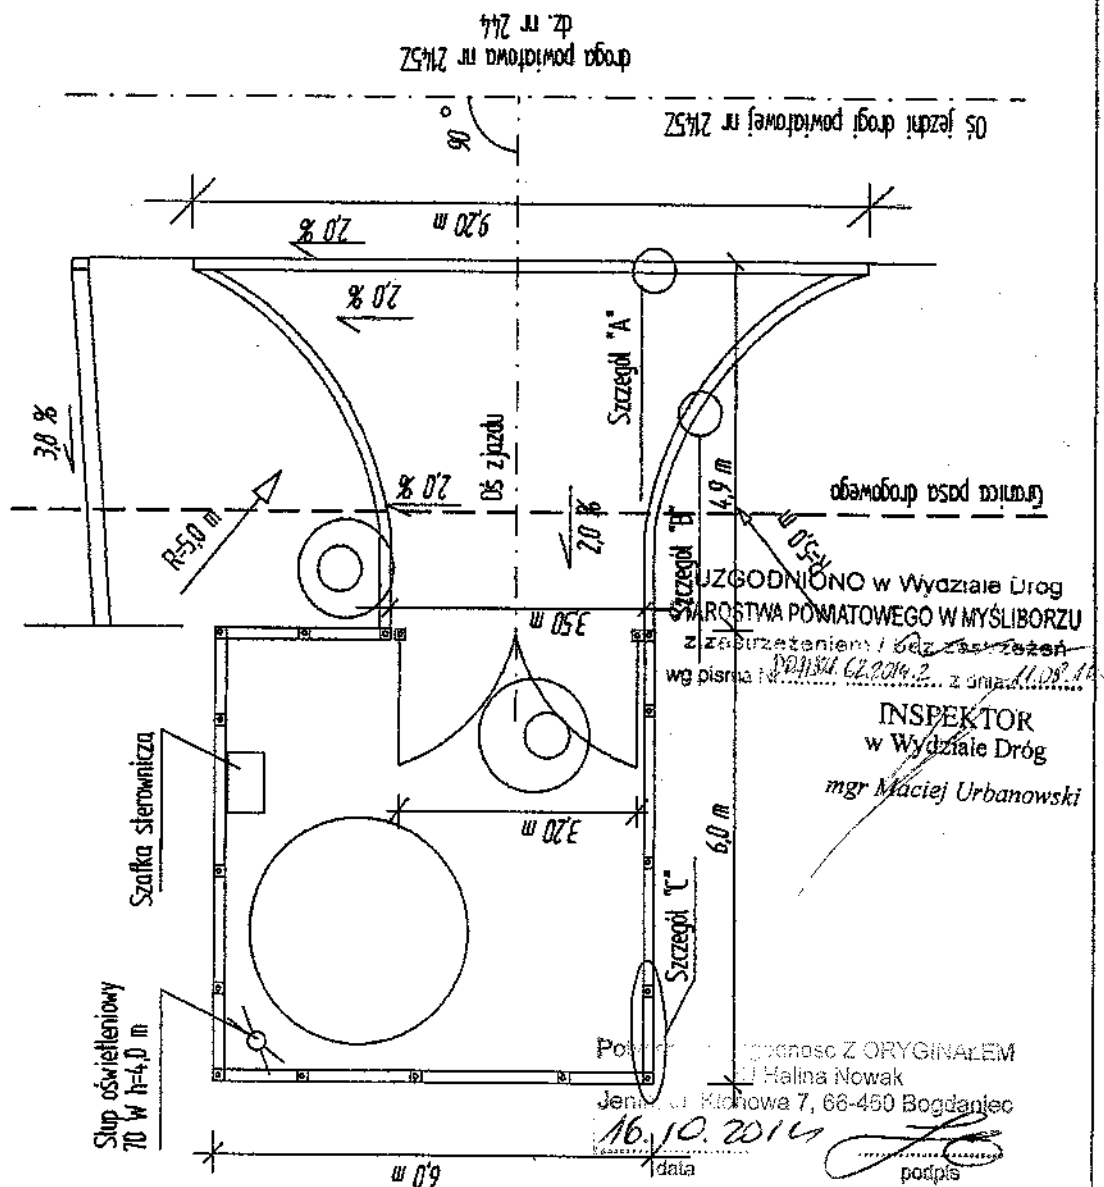

ARKUSZ NR 10

HN

Pracownia Projektowo-Usługowa H. Nowak
66-450 Bogdaniec, Jenin, Kłanowa 7
tel. 95 7 324 795 ; fax 95 7 821 119

www.ppum.pl

PRAWA AUTORSKIE ZASTRZEŻONE

PROJEKTANT:
BR. DROGOWA
mgr inż. R. Ostraszewski

upr. bud. LUKG/0024/P000/04
Upr. budowlane do projektowania
bez ograniczeń w specjalności drogowej

podpis

131

OBJEKT:

Kanalizacja sanitarna grawitacyjno-łoczna
Agglomeracja Karso, miejscowość Kinice -
drogi objazdowe, place i zjazdy do przepompowni ścieków

BRANŻA: DROGOWA

STADIUM:

P.B.
z elem.
P.W.

RYSUJE:

PLAN SYTUACYJNY

Plac i zjazd do przepompowni P-9

NR RYS.

16

SKALA:

1:100

MIESIĄC I DATA:

Jenin

lipiec 2014 r.

PROJEKT NR

KN/10

Zał. nr 29

INSPEKTOR
w Wydziale Dróg
mgr Maciej Urbanowski

Współzgodność z ORYGINAŁEM
mgr Halina Nowak
Jenin, Kłanowa 7, 66-450 Bogdaniec

16.10.2014


data

podpis

PLAN SYTUACYJNY SKALA 1:100 PLAC PRZEPOMPOWNI PS-II

na dz. nr 244 obr. Kinice w pasie drogi powiatowej nr 2145Z

WJAZD DN-400 Z PŁYTĄ WASTUDZIENNICZĄ
DOSTOSOWANY DO RUCHU CIĘŻKIEGO

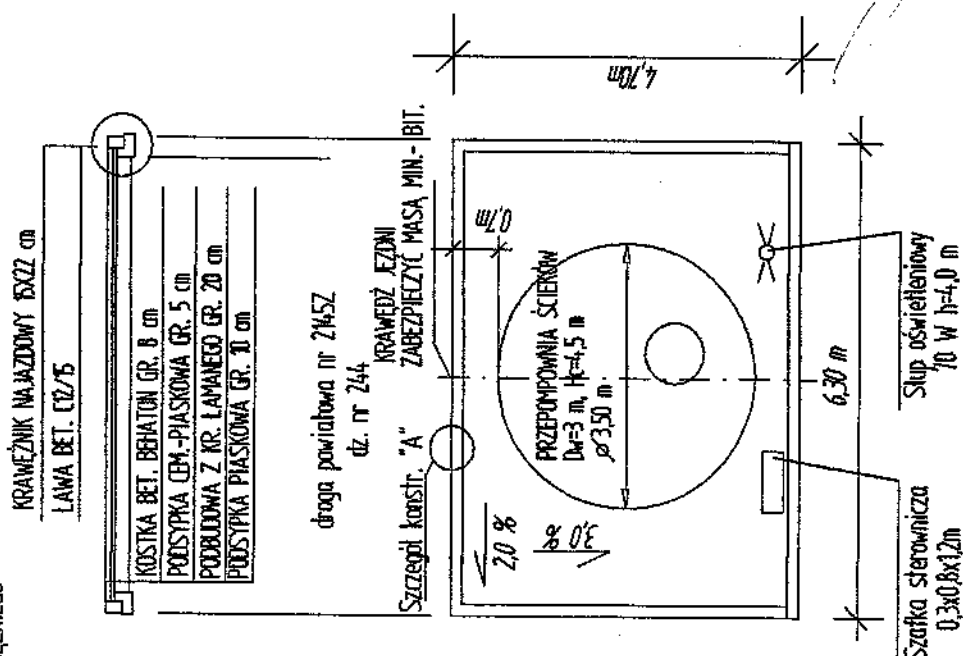

Powinno być z ORYGINAŁEM
Jenir. 16.10.2014
data podpis

INSPEKTOR
w Wydziale Dróg
mgr Maciej Urbanowski

UZGODNIONO w Wydziale Dróg
STAROSTWA POWIATOWEGO W MYŚLIBORZU
z zastrzeżeniem / bez zastrzeżenia
wg pisma NIP. 41201.62.2014.2 z dnia 11.10.2014

ARKUSZ NR 8

FN

Pracownia Projektowo-Usługowa H. Nowak
66-450 Bogdaniec, Jenin, Kłanowa 7
tel. 95 7 324 795 ; fax 95 7 821 119
www.ppuhn.pl

-133-

PRAWA AUTORSKIE ZASTRZEŻONE

PROJEKTANT:
BR. DROGOWA
mgr inż. R. Ostraszewski

upr. bud. LUKG/0024/POOD/04
Upraw. budowlane do projektowania
bez ograniczeń w specjalności drogowej

podpis

CELEST: Kanalizacja sanitarna grawitacyjno-łoczna
Aglomeracja Karsko, miejscowość Kinice -
drogi dejazdowe, place i zjazdy do przepompowni ścieków

STADIUM
P.B.
z elem.
P.W.

BRANŻA: DROGOWA

RTS/MS:
PLAN SYTUACYJNY
Plan przepompowni PS-II

MR RTS:
18

PROJEKT NR
KN/10


SKALA:
1:100

WZGLĘD / DATA:
Jenin
lipiec 2014 r.

Załącznik nr 29

PLAN SYTUACYJNY SKALA 1:100

DROGA DOJAZDOWA I ZJAZD DO MINIPRZEPOMPOWNI MP-2
na dz. nr 234/76 obr. Kinice z drogi powiatowej nr 2145Z

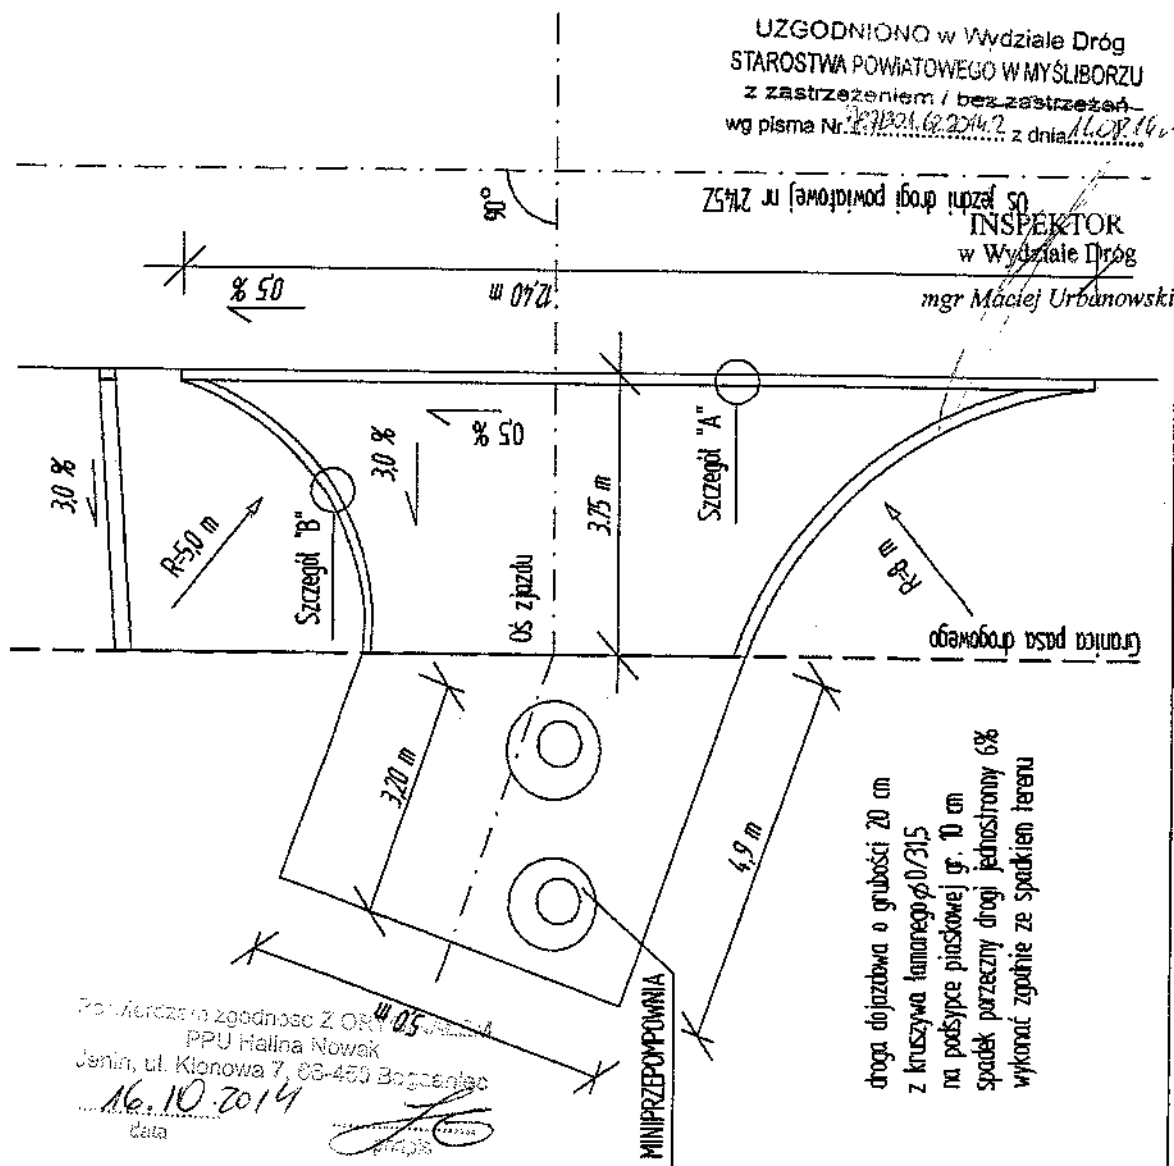

ARKUSZ NR 8

HN

Pracownia Projektowo-Usługowa H. Nowak
66-450 Bogdaniec, Jenin, Klonowa 7
tel. 95 7 324 795 ; fax 95 7 821 119
www.ppuhn.pl

-138-

PRAWA AUTORSKIE ZASTRZEŻONE

PROJEKTANT:
I BR. DROGOWA

mgr inż. R. Ostraszewski
upr. bud. LUKG/0024/P000/04
Upraw. budowlane do projektowania
i bez ograniczeń w specjalności drogowej

podpis

STADIUM:
P.B.
z elem.
P.W.

OBJEKT: Kanalizacja sanitarna grawitacyjno-flaczna
Agglomeracja Karško, miejscowość Kinice -
drogi dojazdowe, place i zjazdy do przepompowni ścieków

BRANŻA: DROGOWA

Zał. nr 29

RYSUJE:

NR RYS.

PLAN SYTUACYJNY

19

Droga dojazdowa i zjazd do miniprzepompowni MP-2

SKALA:

1:100

MESECE I DATA:

Jenin

lipiec 2014 r.

PROJEKT nr

KN/10

Rejon Dystrybucji Dębno

Dębno dnia 22.04.2014

RD2/DZ/ZR-MD/ 3191 /2014

PP-U Halina Nowak
ul. Klonowa 7
Jenin
66 – 450 Bogdaniec

Dotyczy: uzgodnienia lokalizacji złącz ZKP dla zasilania przepompowni ścieków MP-1, MP-2, P-5, P-6, P-7, P-8, P-9, P-10, Ps-11, P-12, P-13, P-14, P-15, P-16 w m. Kinice gm. Nowogród Pomorski.

W odpowiedzi na Państwa pismo z dnia 21.03.2014r. (data wpływu 24.03.2014r.) Rejon Dystrybucji w Dębnie w załączeniu przesyła po 1 egz. uzgodnionego planu zagospodarowania terenu zasilania przedmiotowych obiektów, w zakresie lokalizacji złącz ZKP, na podstawie warunków przyłączenia nr OD2/ZR2/55-68/2013.

Równocześnie informujemy, iż sprawdzenie nie jest jednoznaczne z zatwierdzeniem (pozwoleniem na budowę) i nie zwalnia inwestora z obowiązku zatwierdzenia ww. dokumentacji (uzyskania pozwolenia na budowę) zgodnie z obowiązującymi w tym zakresie przepisami.

Stwierdzenie zgodności wybudowanych urządzeń z projektem technicznym i spełnienia niezbędnych wymagań formalno-prawnych nastąpi przy odbiorze technicznym urządzeń dokonany przez personel ENEA Operator Sp. z o.o..

UWAGI:

- brak.

Z poważaniem


ENEA Operator Sp. z o.o.
Rejon Dystrybucji Dębno
Dział Zarządzania Dystrybucją
Kierownik

Piotr Zolotar


W zał.


- po 1 egz. planu zagospodarowania

75.3
- 142 -

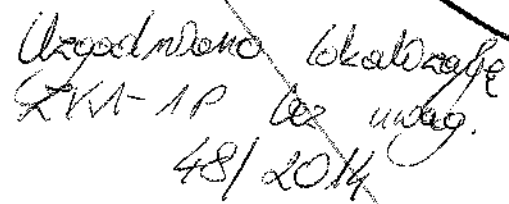

ARKUSZ NR 13

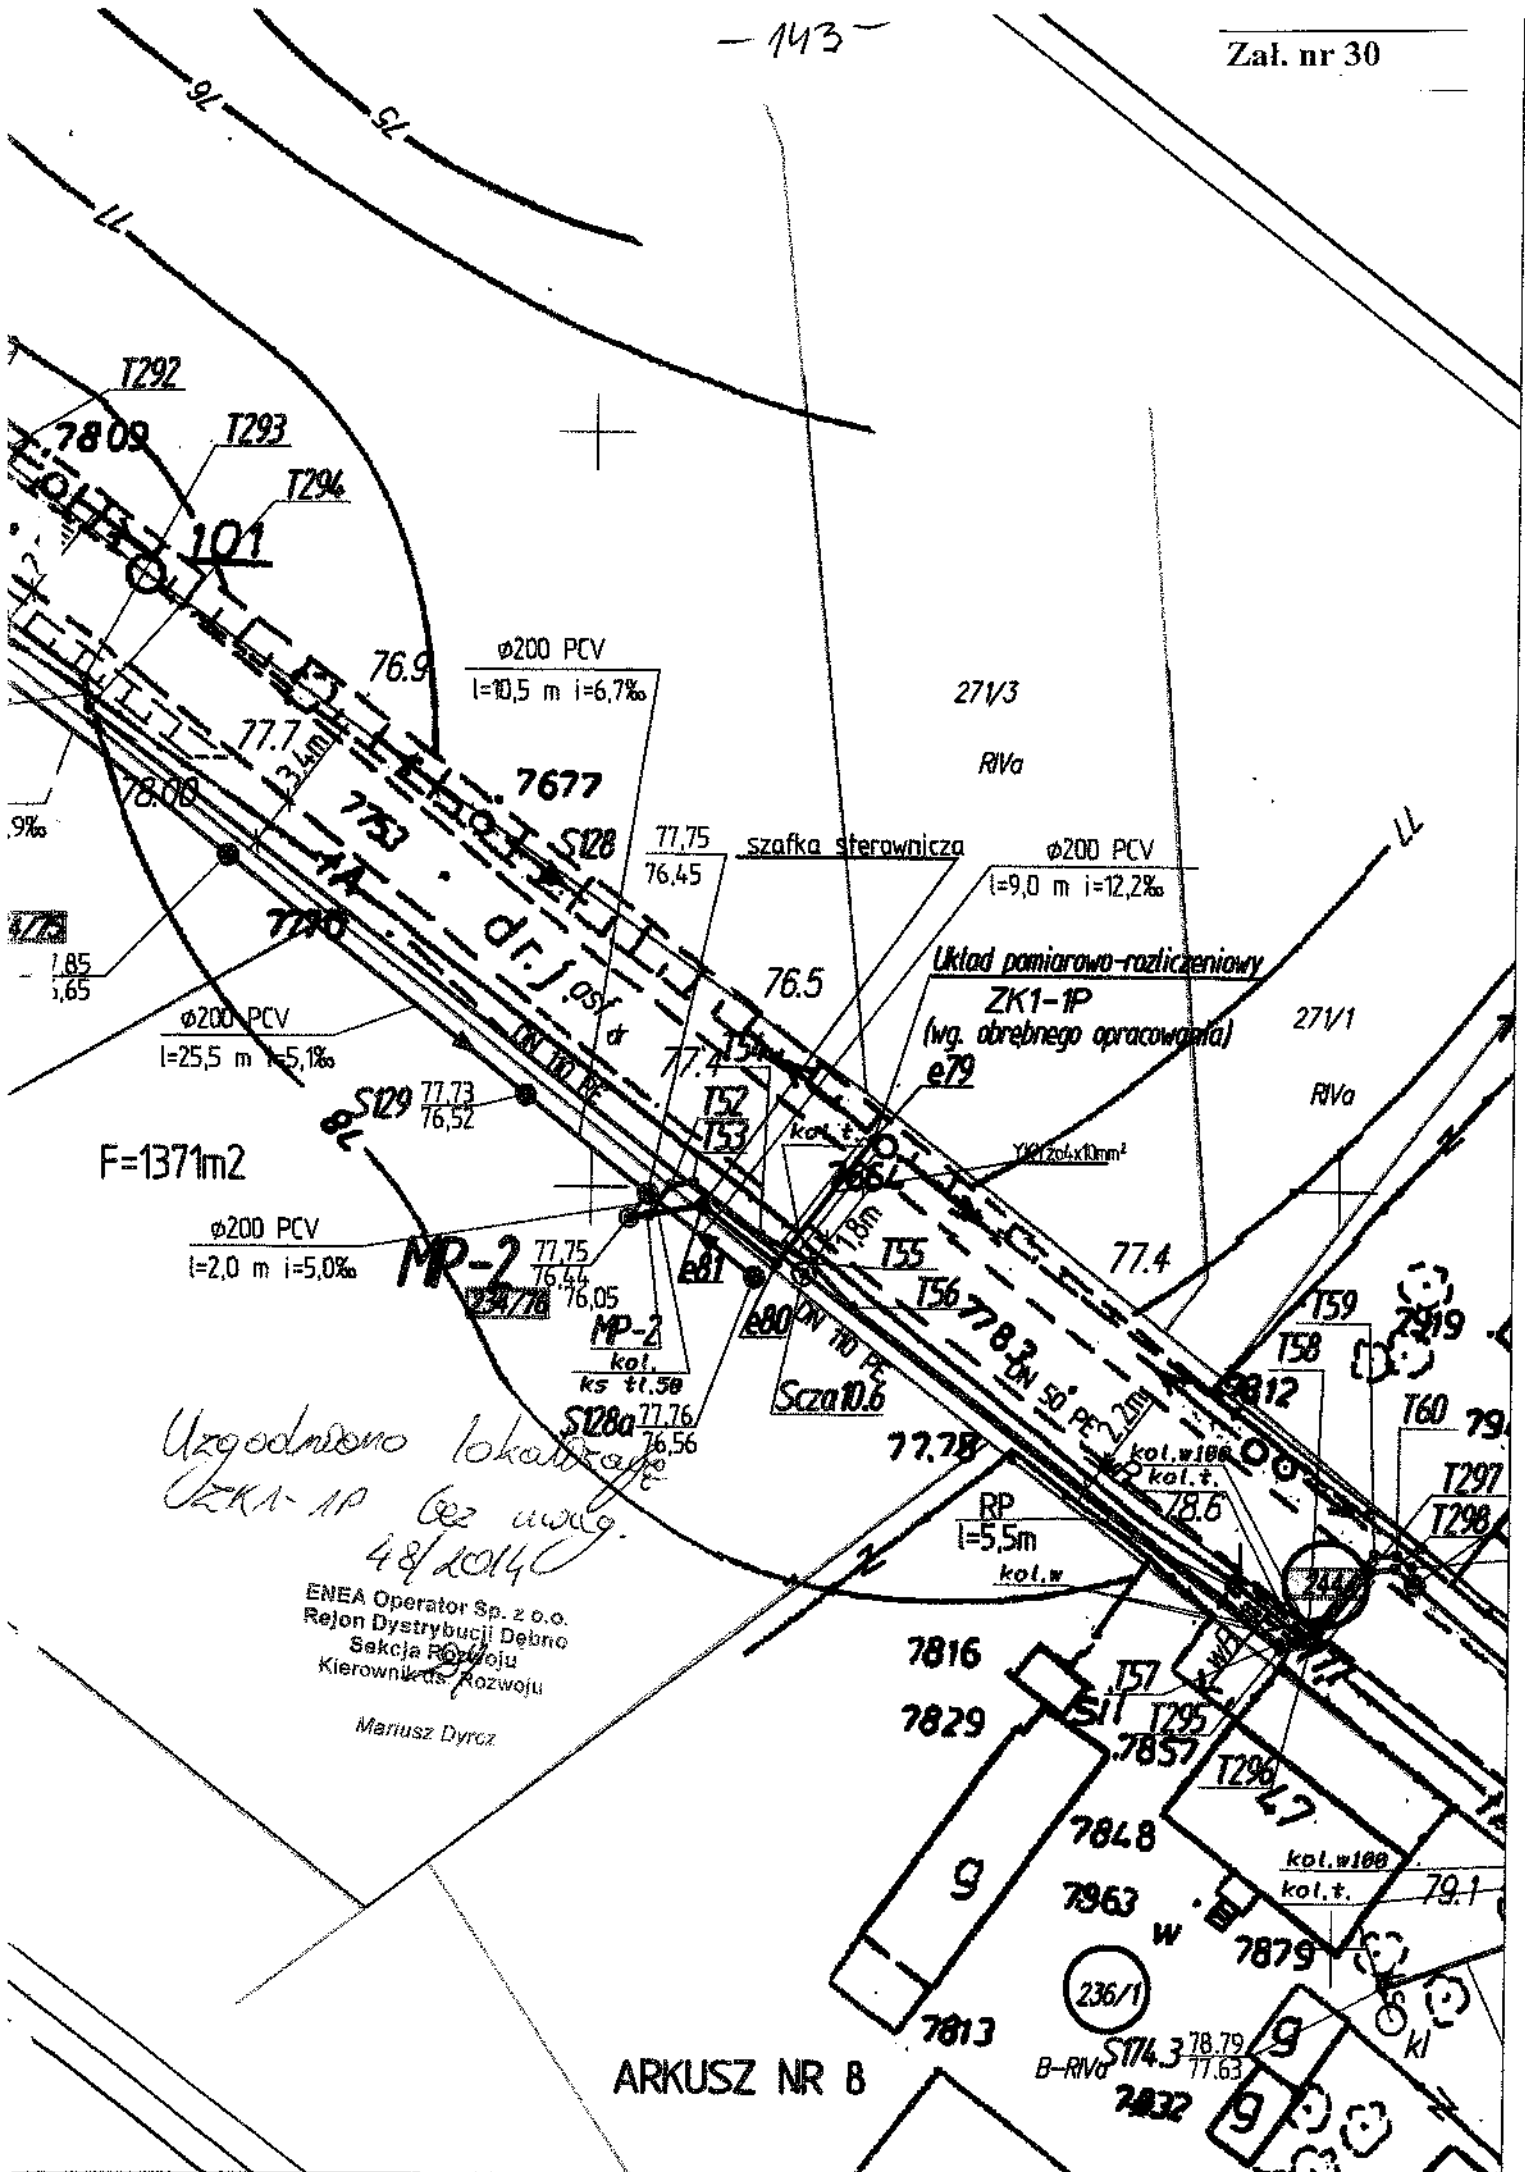

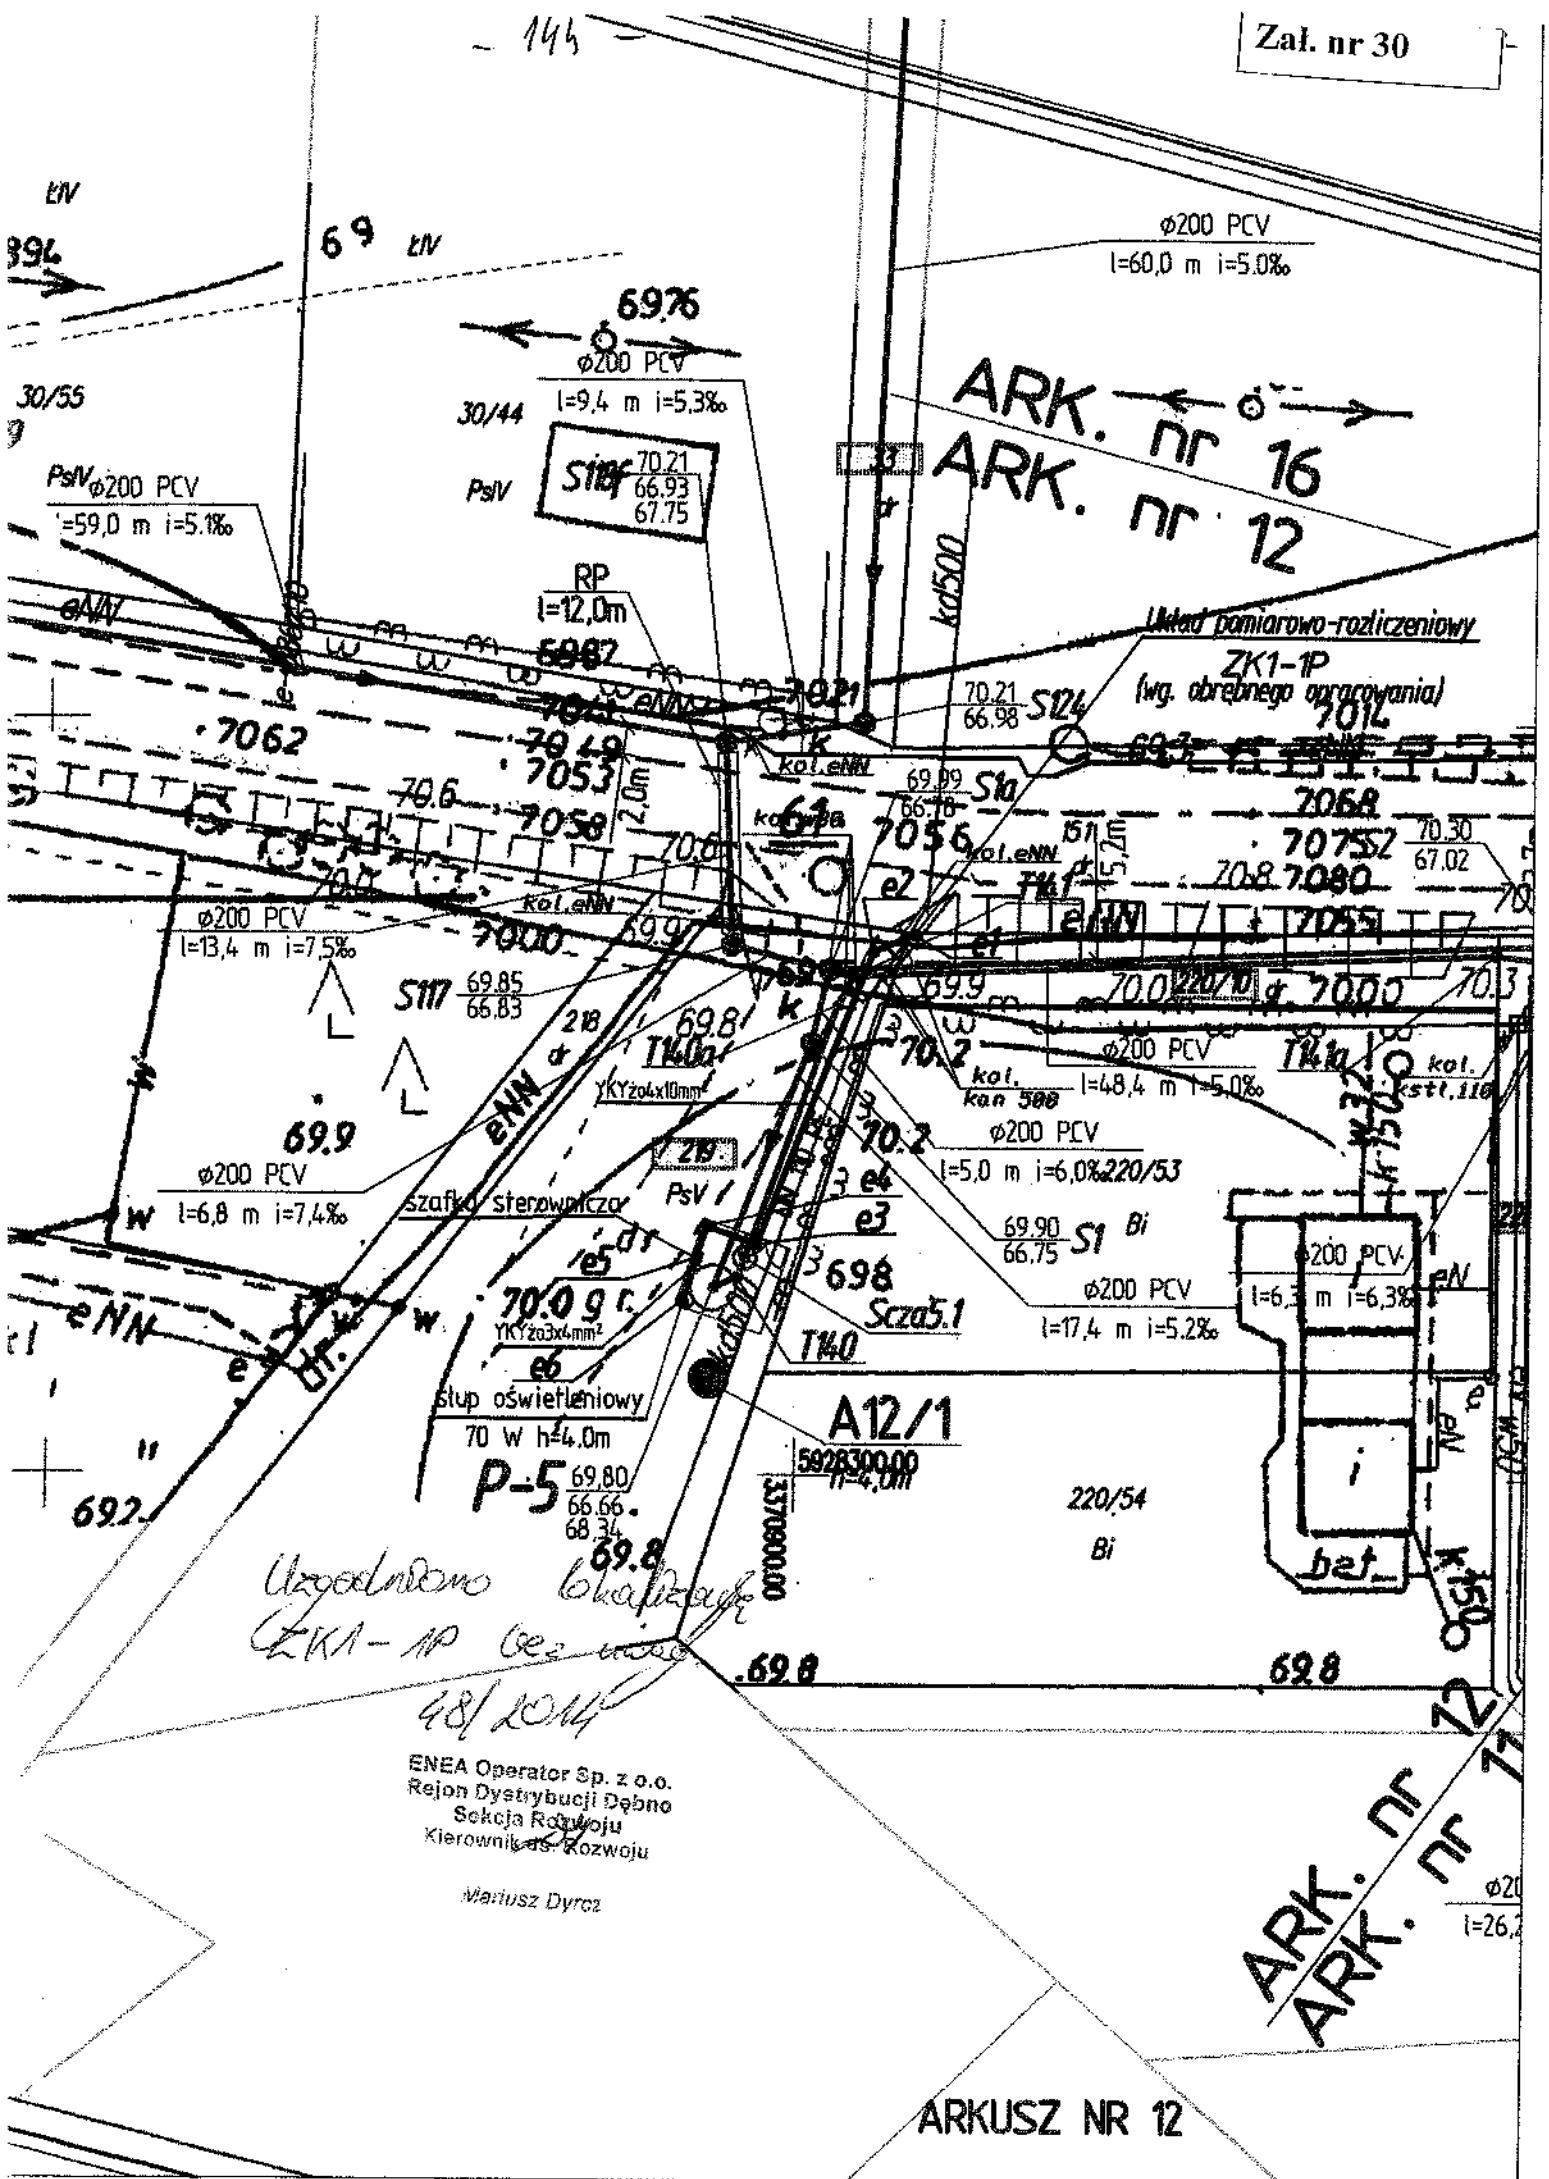

Uzgodniono lokalizację
ZKA-1P bez zmian
48/2014

ENEA Operator Sp. z o.o.
Rejon Dystrybucji Dębno
Sektora Rozwoju
Kierownik ds. Rozwoju

Mariusz Dyrca

ARK. nr 12
ARK. nr 12

- 145 -

ZKIX-1P bez uwag.


48/2014 Zet. nr 37

ENEA Operator Sp. z o.o.
Rejon Dystrybucji Dębno
Sektora Rozwoju
Kierownik ds. Rozwoju

Mariusz Dyrz

Układ pomiarowo-rozliczeniowy

ZKIX-1P
(wg. odrębnego opracowania)

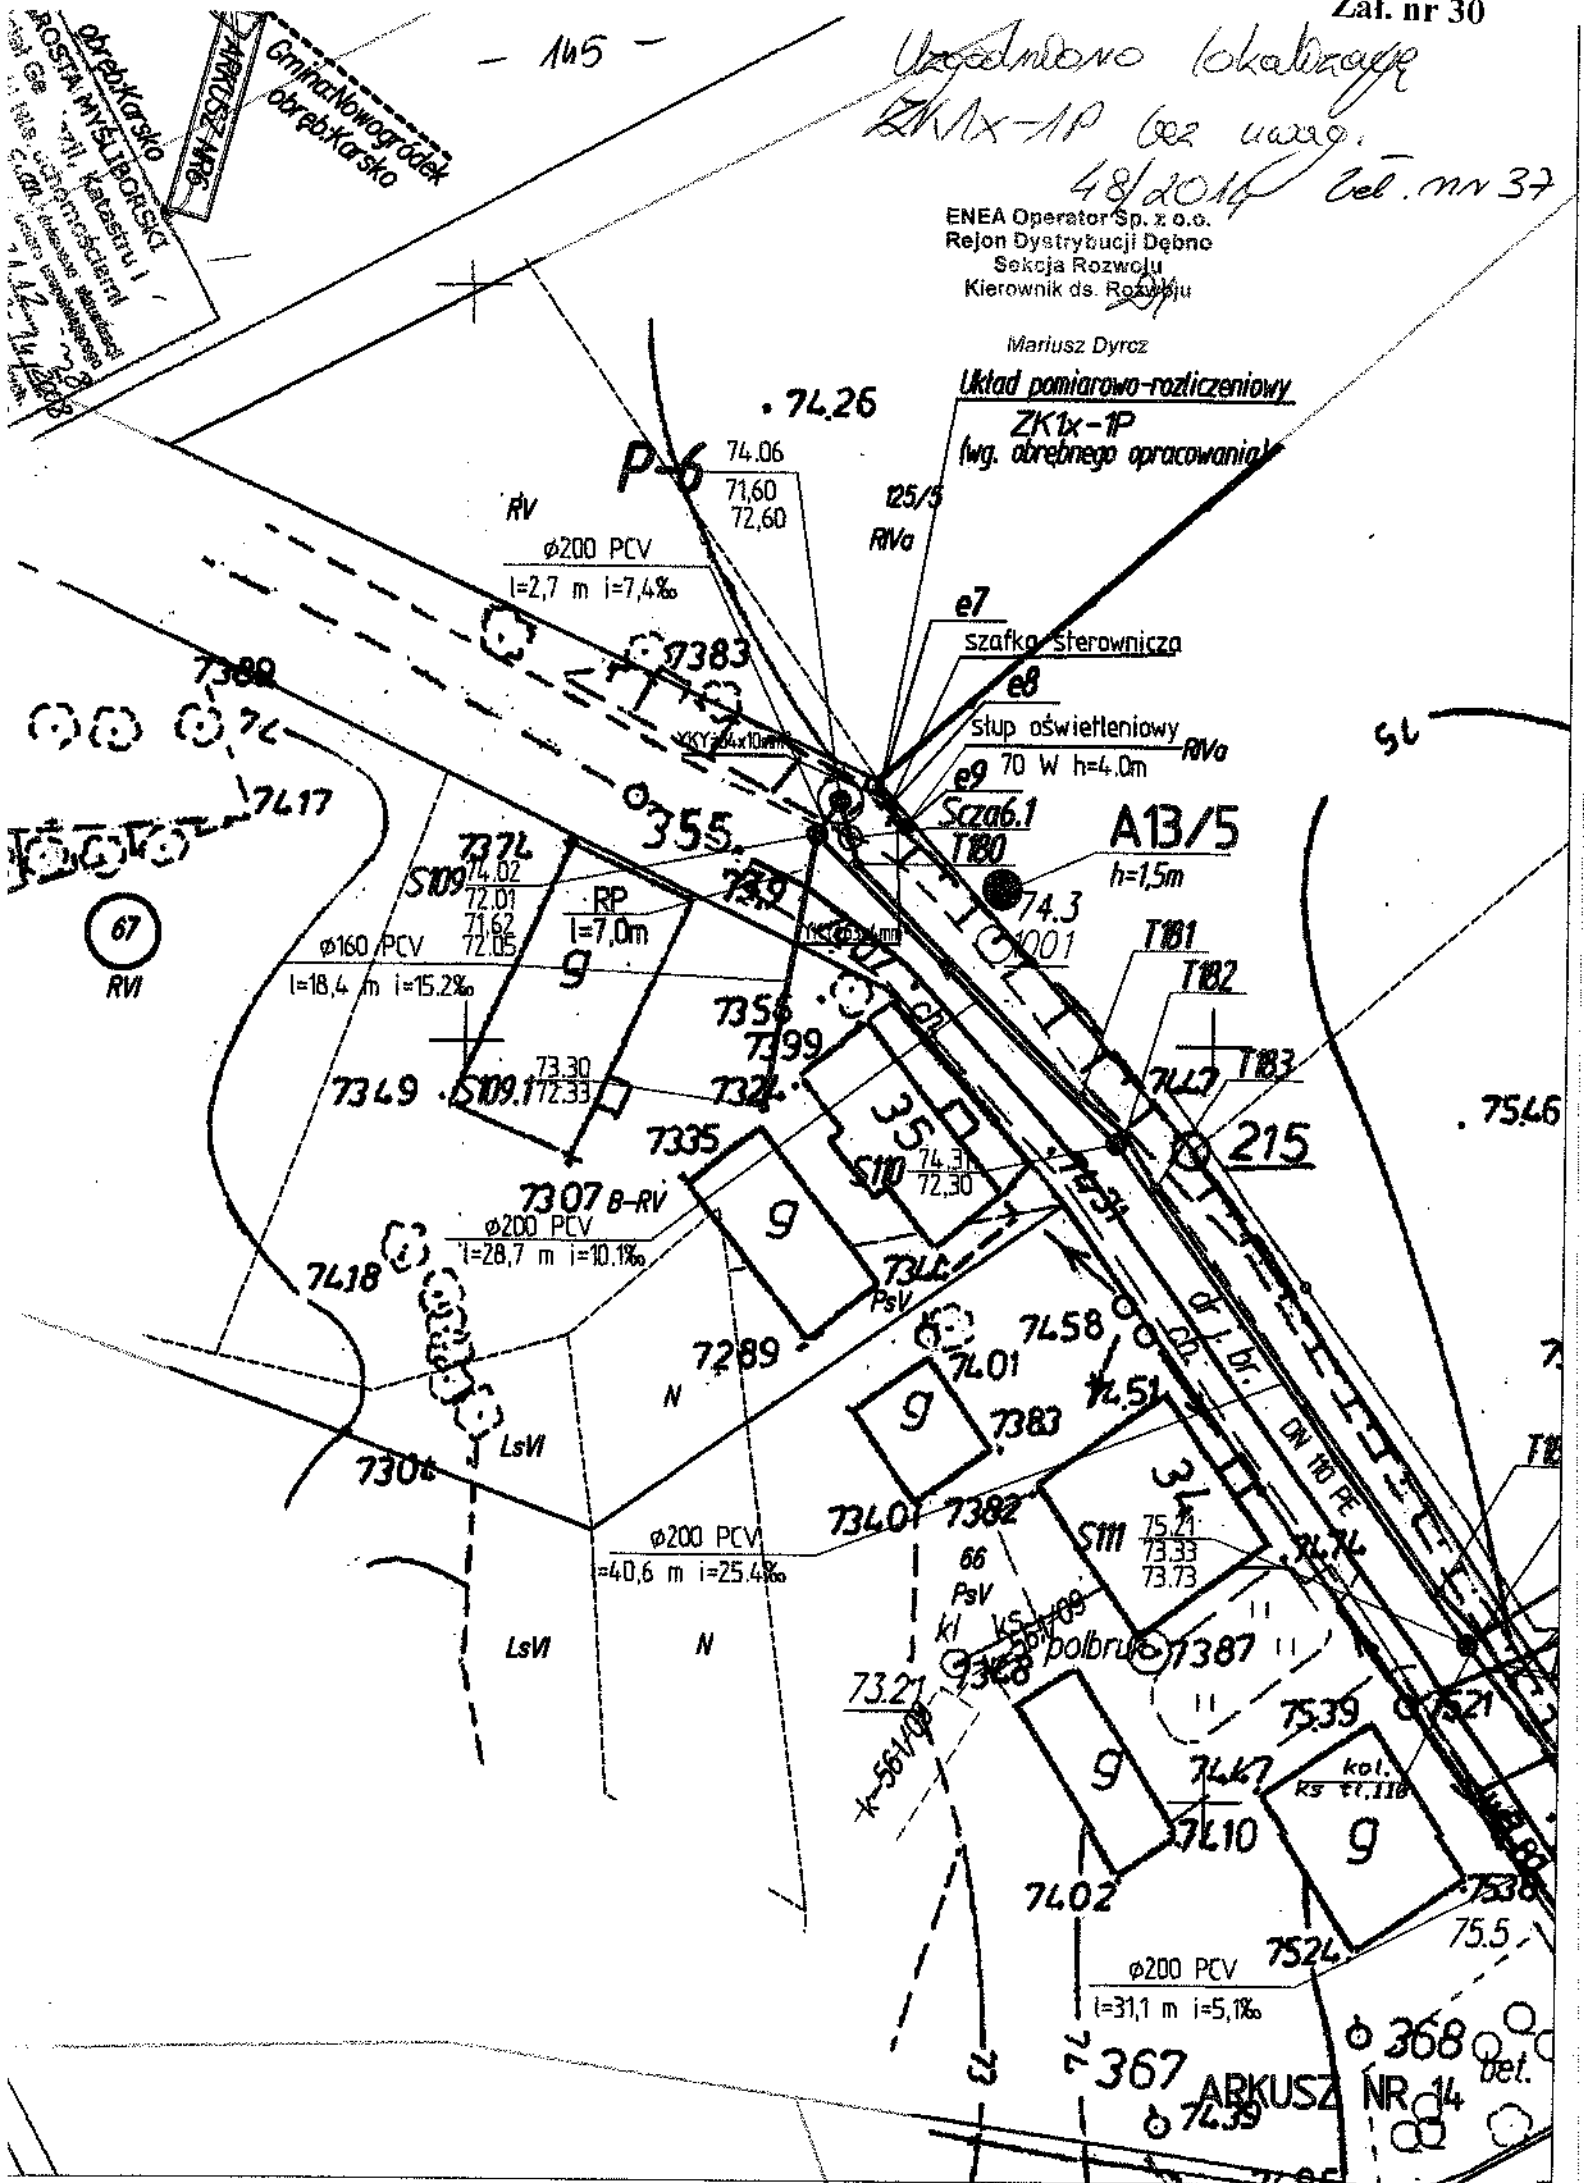







151

Załącznik nr 30

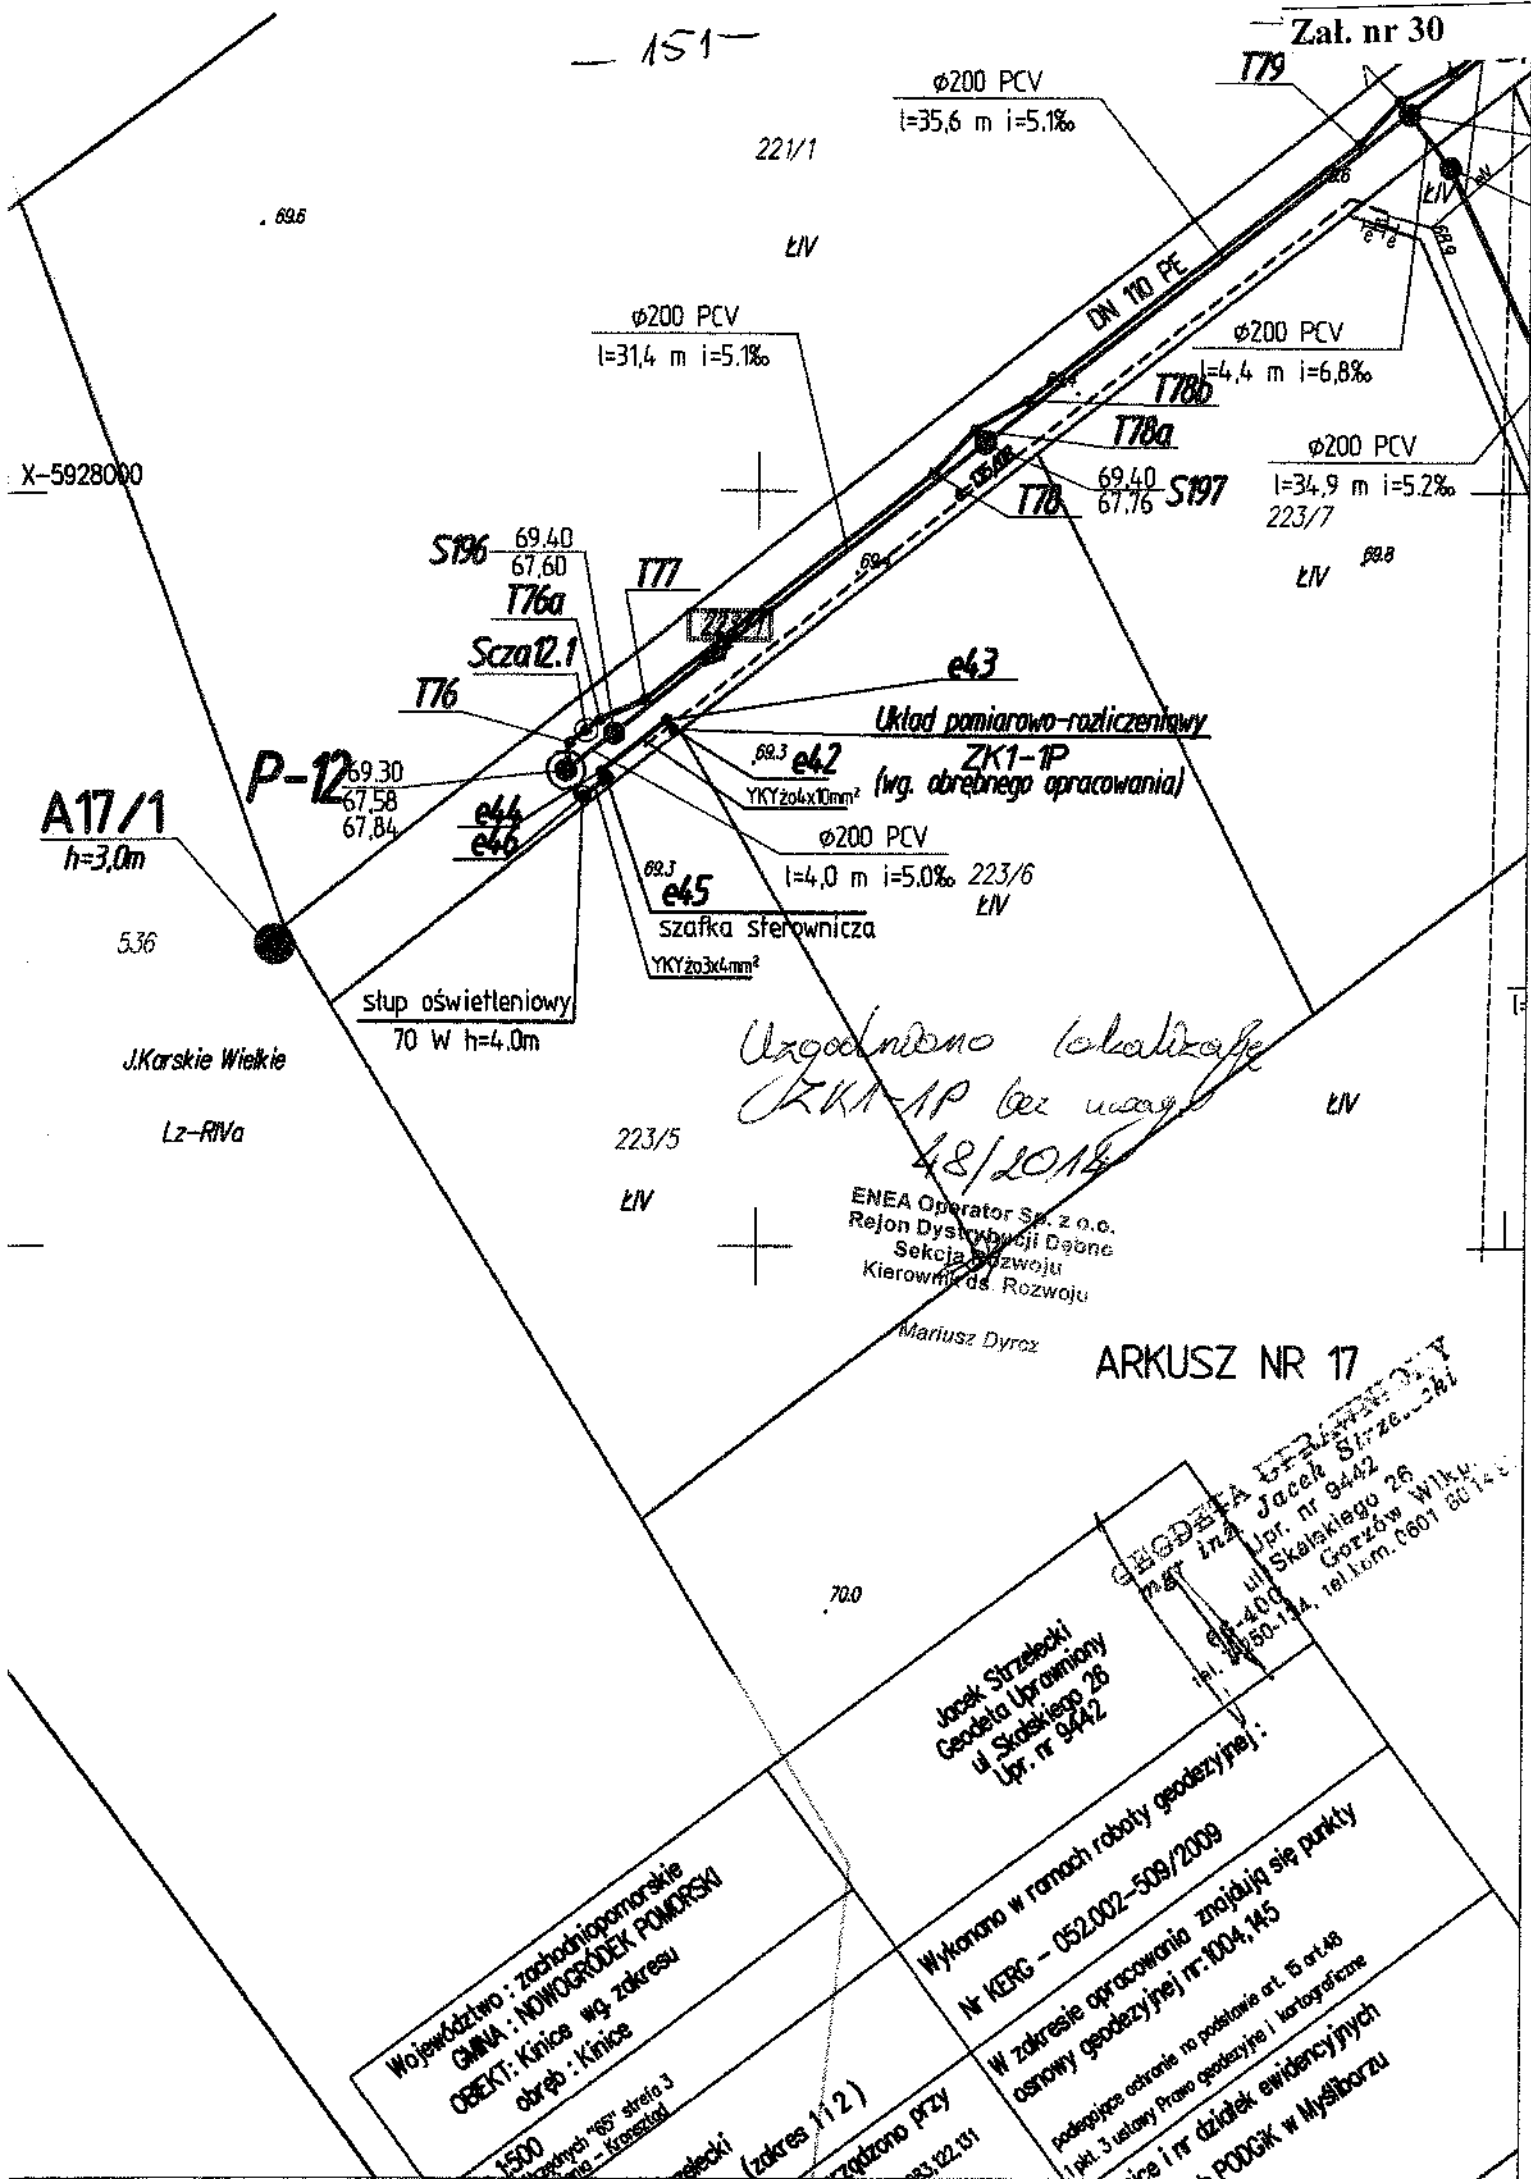


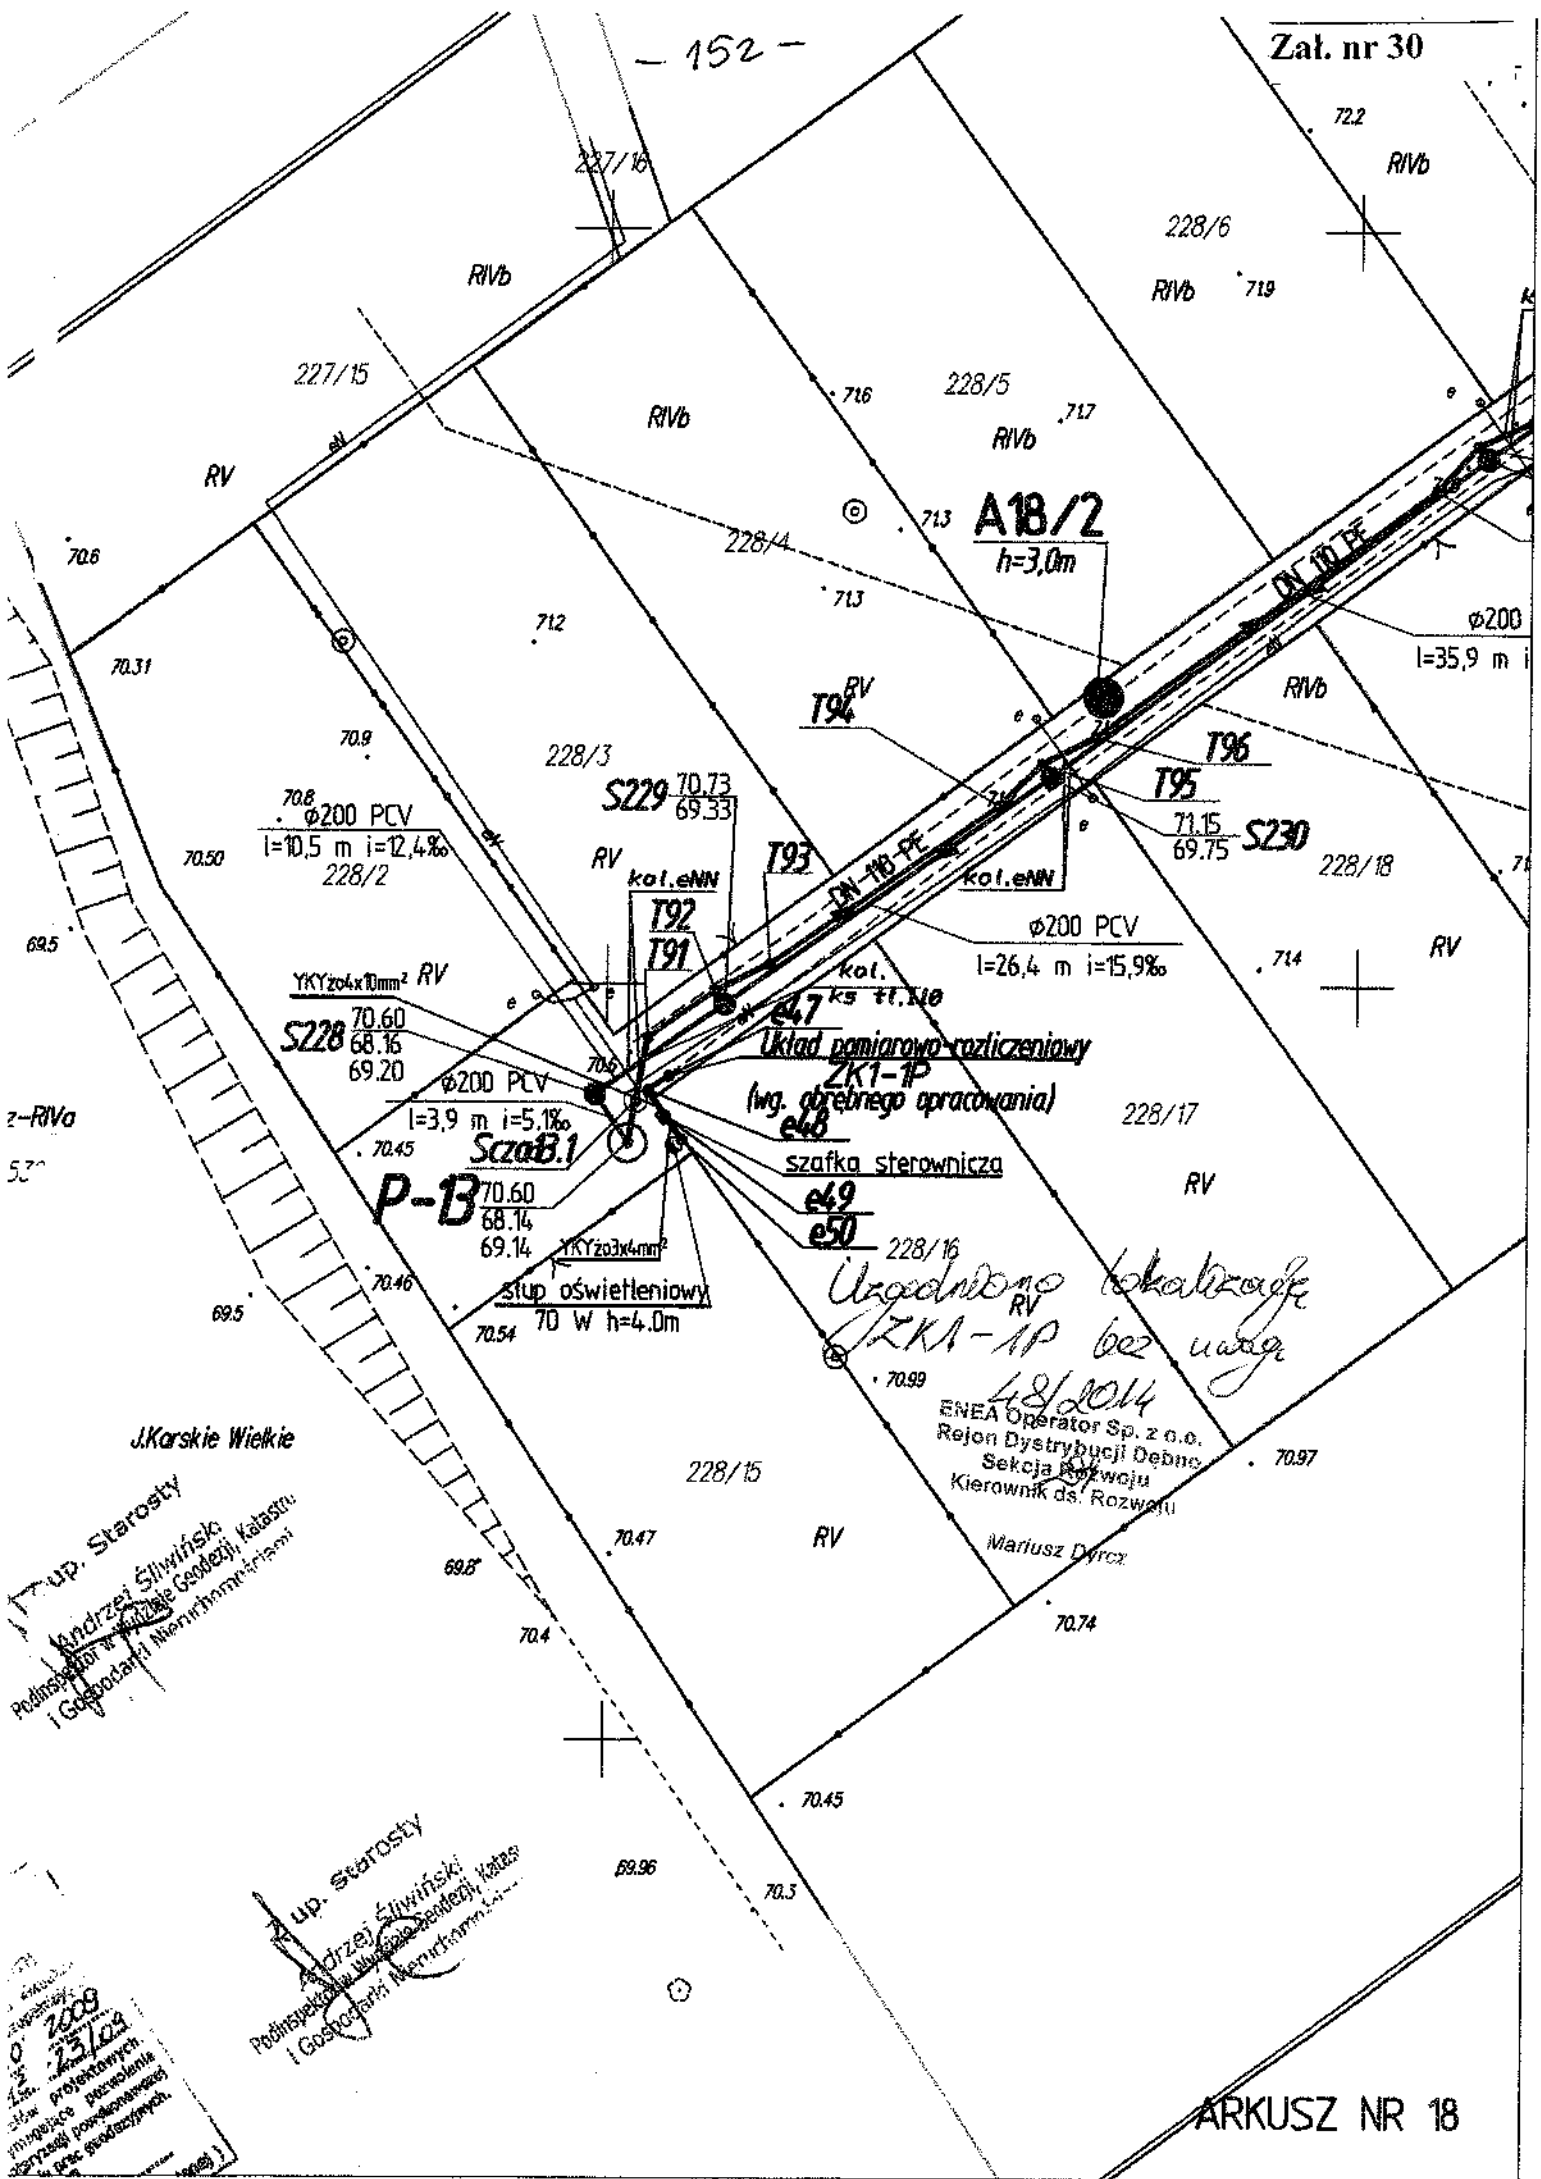



J. Karśkie Wielkie
up. Starosty
Andrzej Śliwiński
Podinspektor w Urzędzie Geodety, Katastru
i Gospodarki Nieruchomościami


up. Starosty
Andrzej Śliwiński
Podinspektor w Urzędzie Geodety, Katastru
i Gospodarki Nieruchomościami

Uzgodniono lokalizację
ZKA-1P bez uwagi
4.8.2014
Enea Operator Sp. z o.o.
Rejon Dystrybucji Dębno
Sektora Rozwoju
Kierownik ds. Rozwoju
Mariusz Dyrca

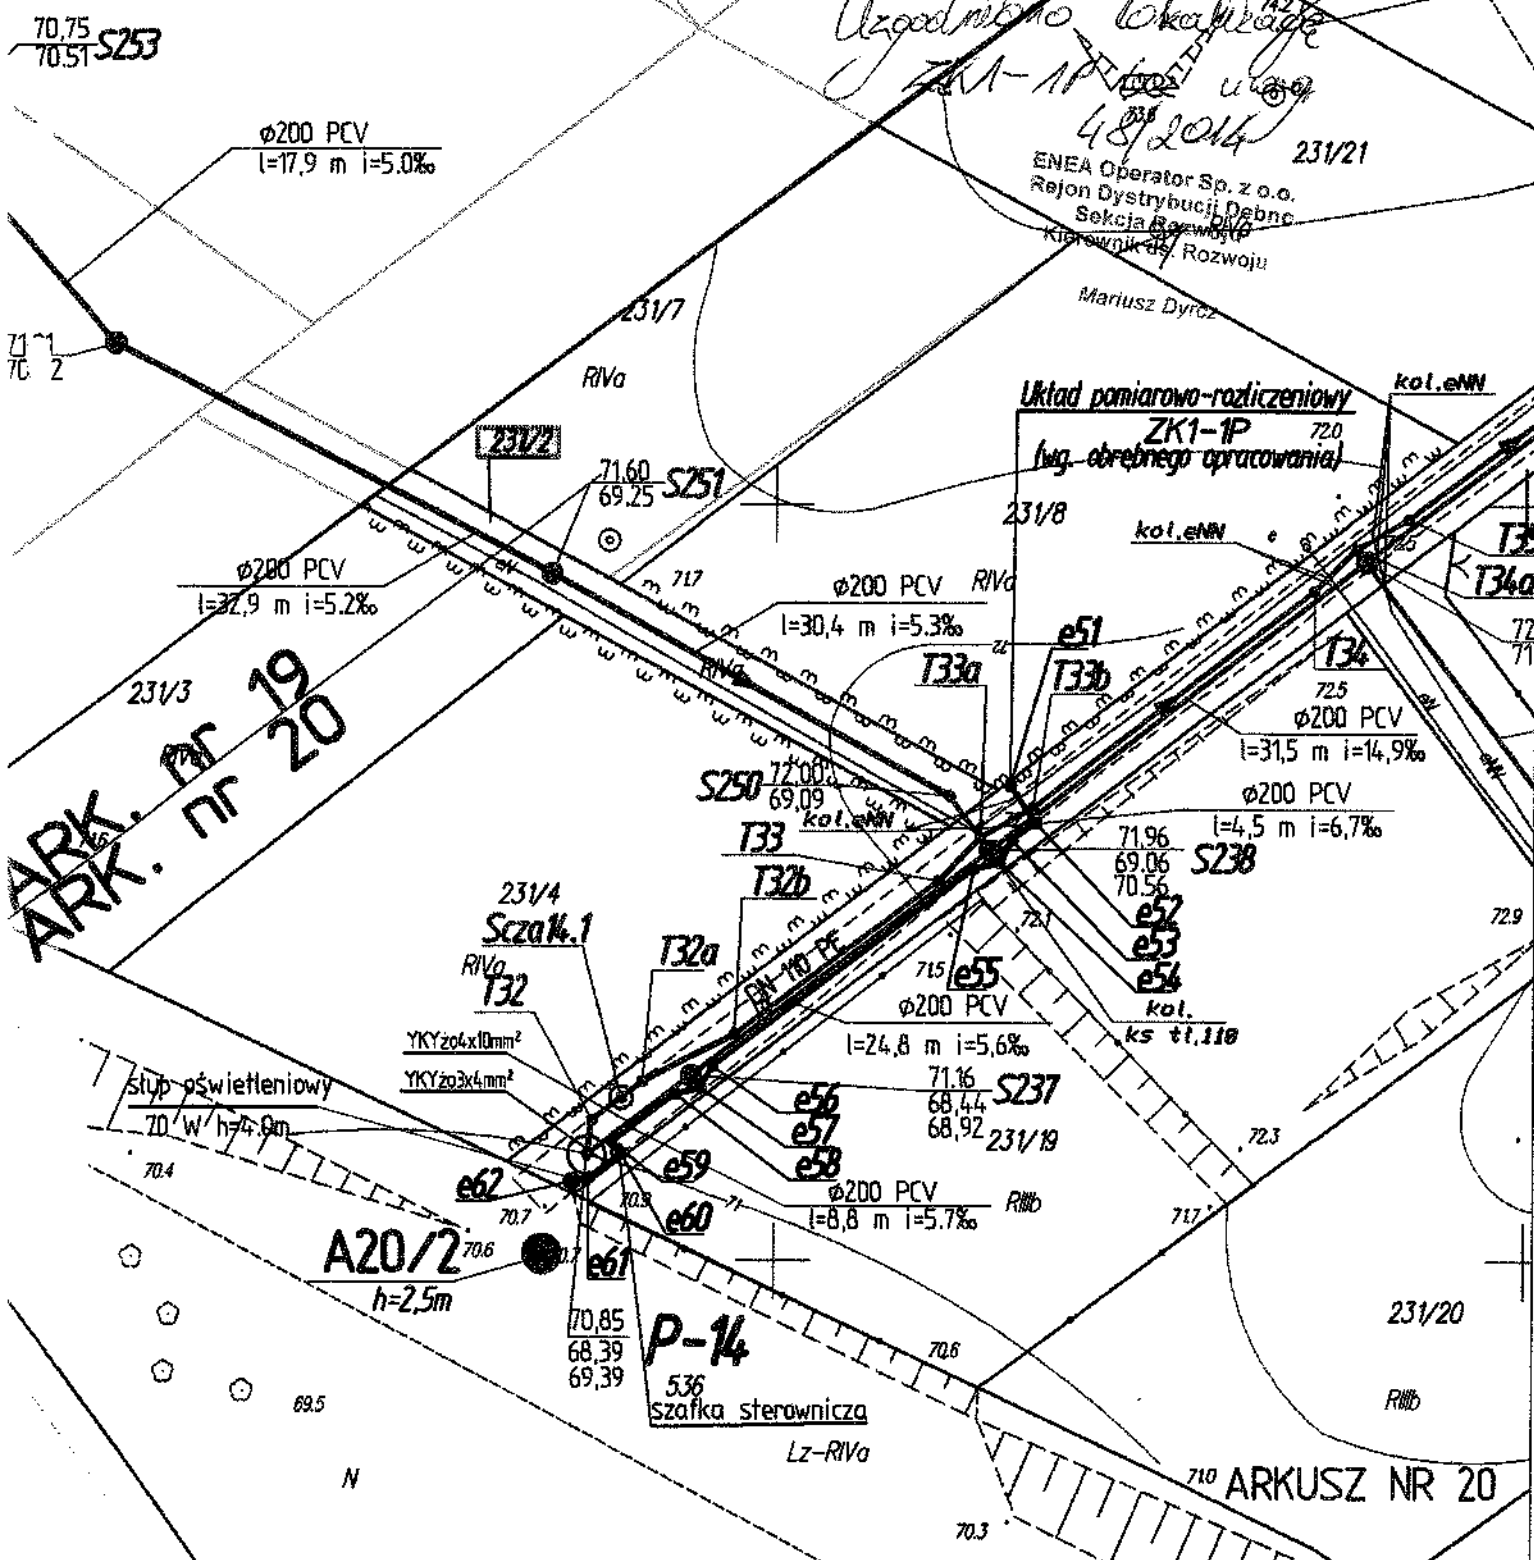

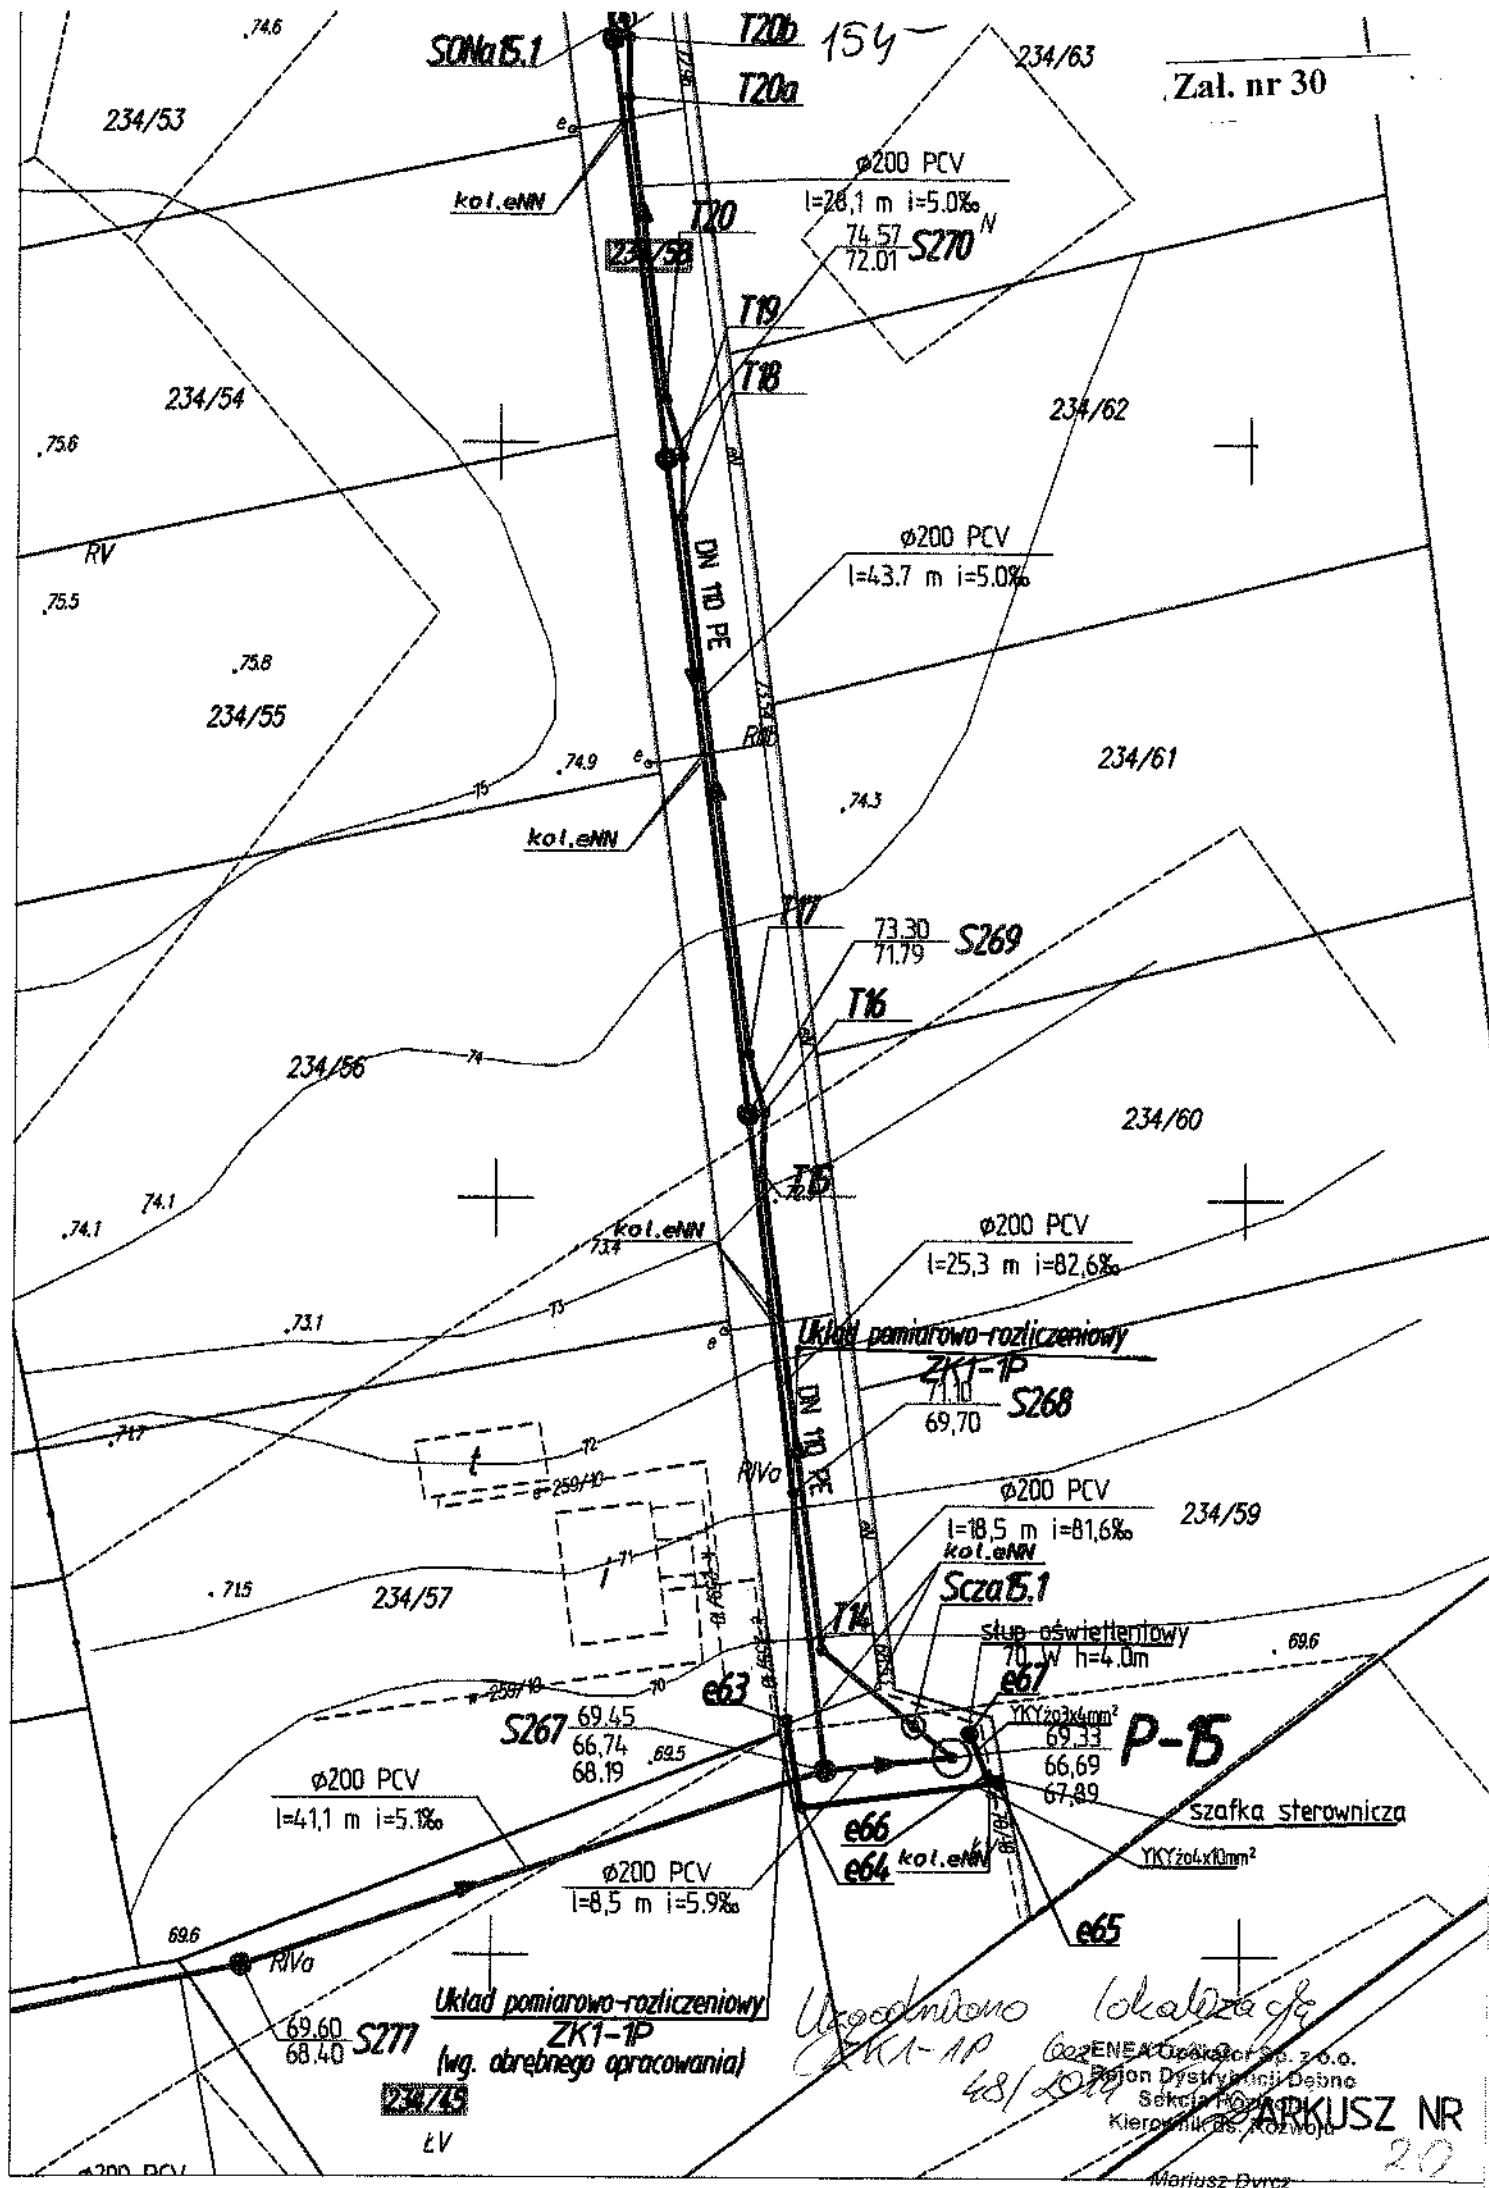

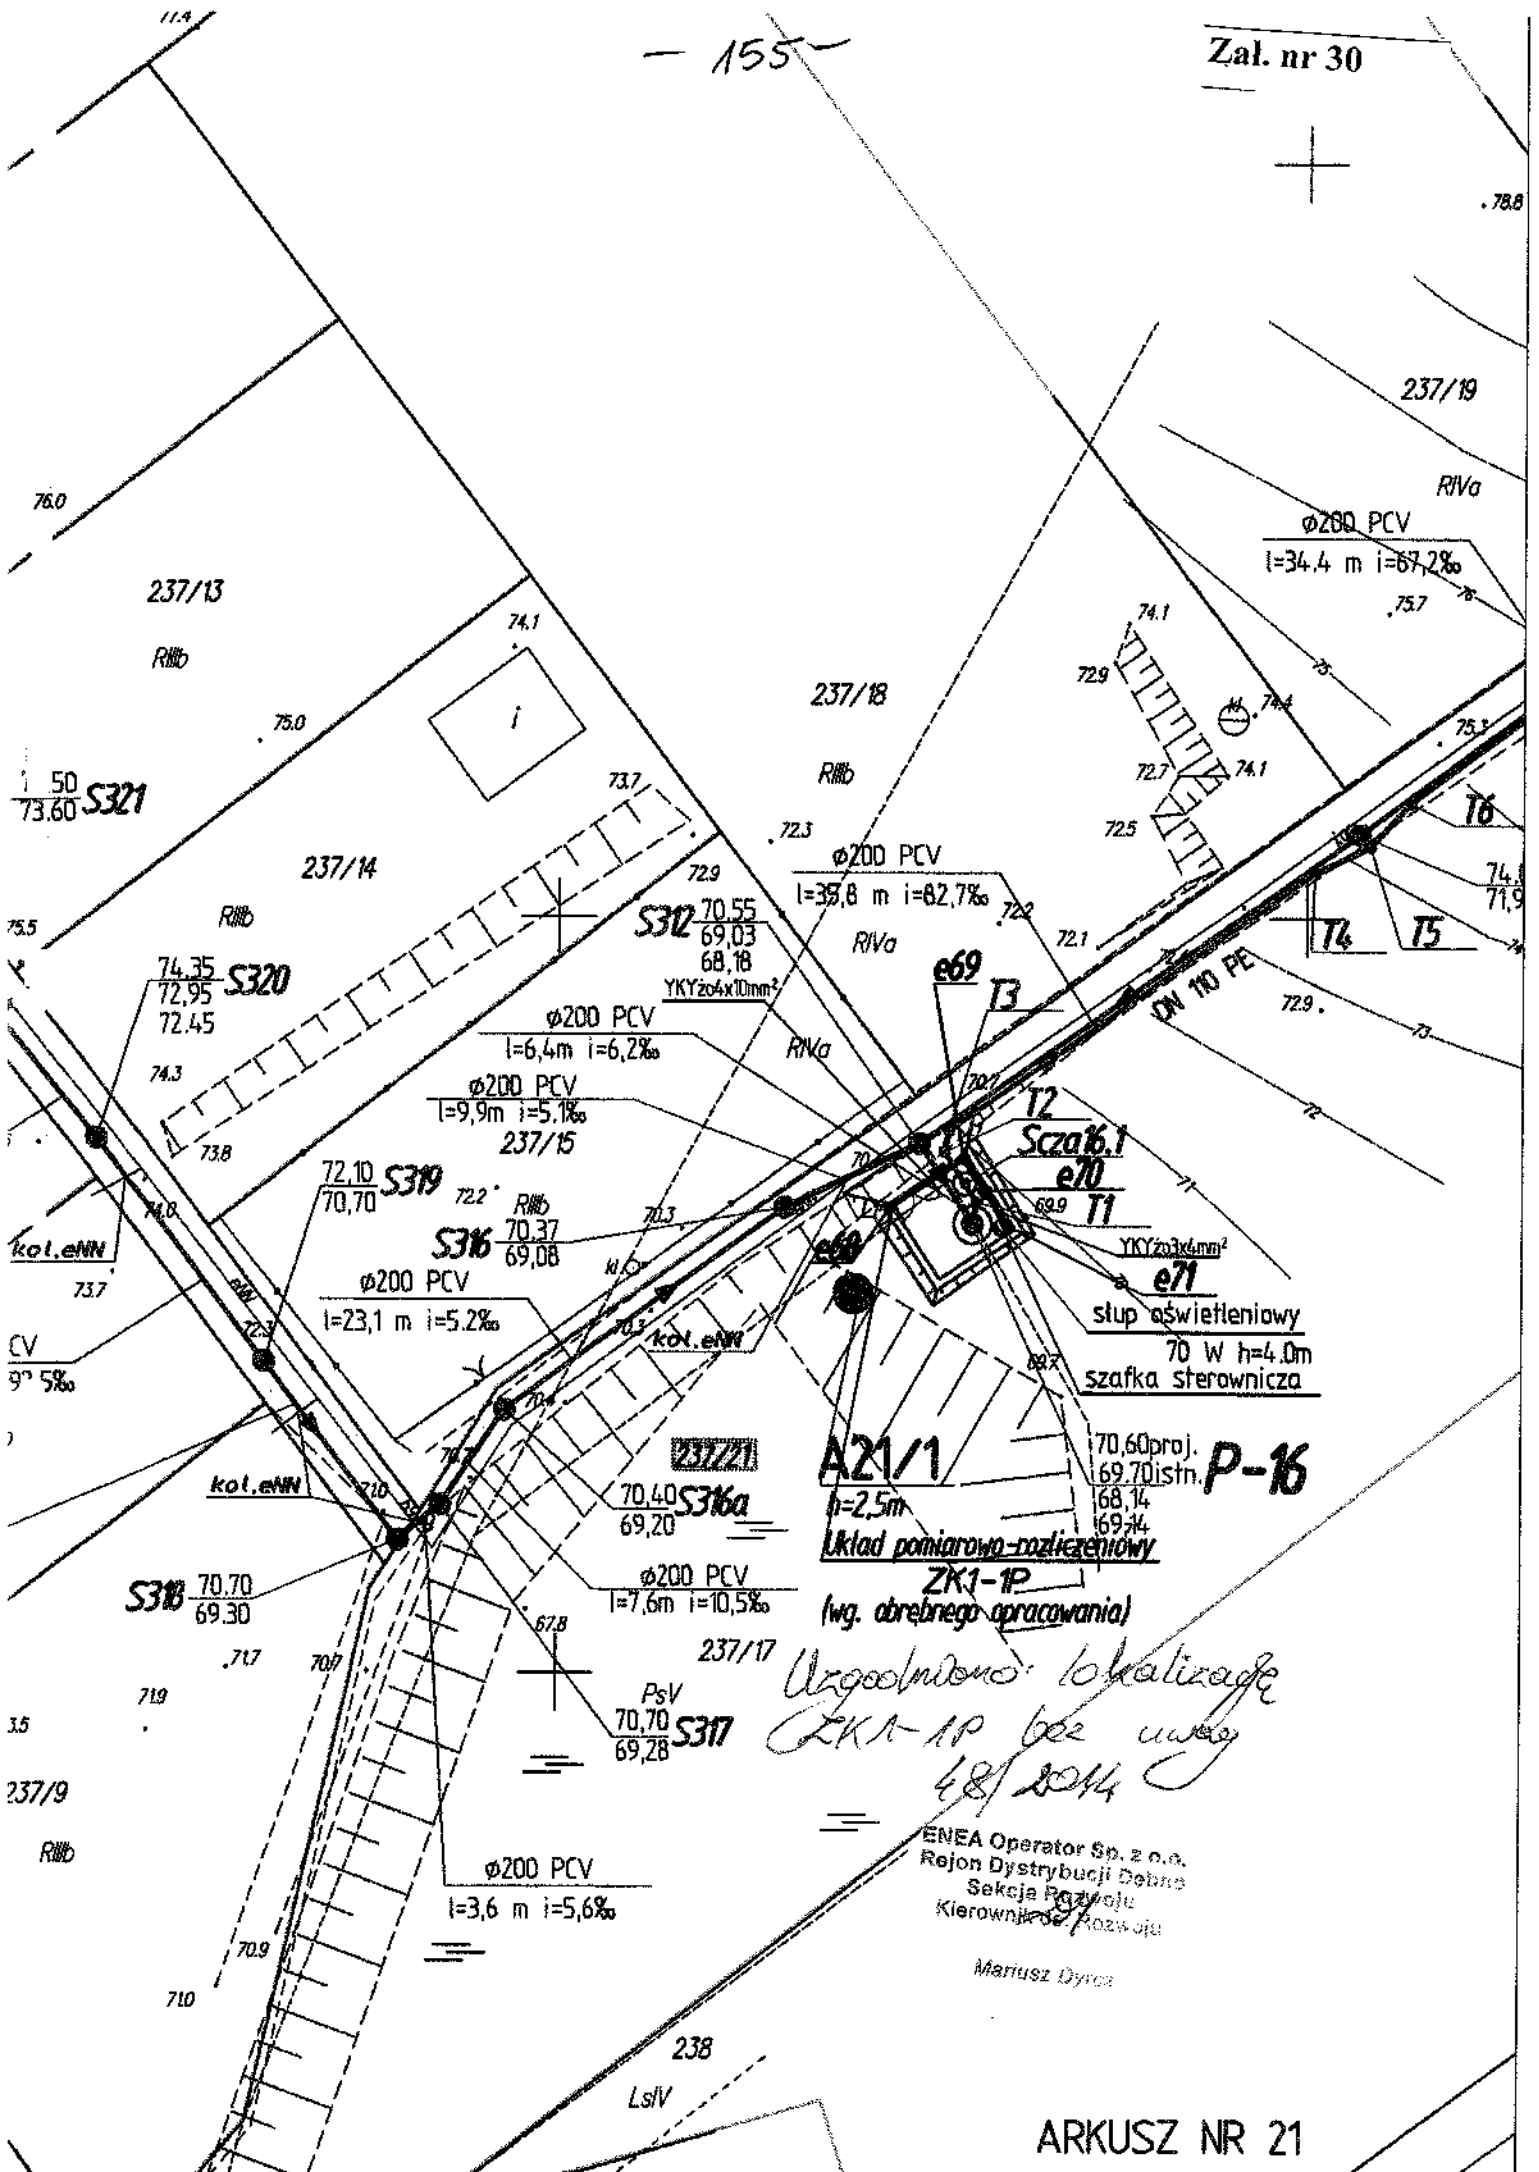

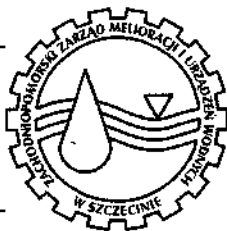

ZACHODNIOPOMORSKI ZARZĄD MELIORACJI I URZĄDZEŃ WODNYCH W SZCZECINIE
Al. Papieża Jana Pawła II nr 42; 70 - 415 Szczecin
tel. 91/44-05-100; fax. 91/44-05-101; e-mail: sekretariat@zzmiuw.pl www: www.zzmiuw.pl
REGON: 001036336; NIP: 851-10-73-464

Szczecin, dnia 27.03.2014 r.

PRACOWNIA PROJEKTOWO - USŁUGOWA

Halina Nowak
Jenin ul. Klonowa 7
66-450 Bogdaniec

Nasz znak: NE/5011/92/01/14/SZ

Dotyczy: **projektowanej kanalizacji sanitarnej grawitacyjno - tłocznej z przyłączami w m. Kinice i rurociągu tłoczego ścieków sanitarnych na trasie Kinice – Karsko w gm. Nowogródek Pomorski.**

Zachodniopomorski Zarząd Melioracji i Urządzeń Wodnych w Szczecinie, pozytywnie uzgadnia projekt kanalizacji sanitarnej na trasie Kinice – Karsko z zachowaniem niżej wymienionych parametrów i warunków przejścia

- przejście przez rów o symbolu R-M1 będący w zasobach Marszałka Województwa Zachodniopomorskiego (Dopływ z Lipin) wykonać w km 1+075;
- przekroczenia przez urządzenia wodne wykonać zgodnie z projektem;
- przyległy naruszony teren po wykonaniu przewiertów doprowadzić do stanu pierwotnego a miejsca przekroczenia urządzeń wodnych oznaczyć w sposób trwały słupkami znacznikowymi;
- wykonanie przejść nie może powodować utrudnień w przepływie wody zarówno podczas prac budowlanych, jak i po ich zakończeniu oraz nie może powodować w przyszłości utrudnień przy prowadzeniu prac konserwacyjnych w/w urządzeń wodnych.

Informuję, że na wykonanie przejścia przez ciek wodny Skarbu Państwa wymagane jest posiadanie pozwolenia wodnoprawnego wydawanego przez Starostwo Powiatowe w Myśliborzu.

DYREKTOR
Zachodniopomorskiego Zarządu
Melioracji i Urządzeń Wodnych
w Szczecinie

Załączniki: Projekt zagospodarowania terenu w skali 1:500 (ark. od 6 do 13; ark. 15 i 16) + plan orientacyjny

Otrzymuje:

1. Adresat.
2. NE w/m.
3. EMY a/a.

Szczecin, 19 kwietnia 2014 r.

ZArch.5152.75.2014.ET

Gmina Nowogródek Pomorski
ul. Mickiewicza 15
74 – 304 Nowogródek Pomorski
adres do korespondencji:
Pracownia Projektowo-Uslugowa
Pani Halina Nowak
ul. Klonowa 7, Jenin
66 – 450 Bogdaniec

Działając na podstawie art. 6 ust. 1 pkt 1 i 3, art. 89 pkt. 2 ustawy o ochronie zabytków i opiece nad zabytkami z dnia 23 lipca 2003 r. (Dz. U. z 2003 r. Nr 162 poz. 1568 z późn. zmianami), rozporządzenia Ministra Kultury i Dziedzictwa Narodowego z dnia 27 lipca 2011 r. w sprawie prowadzenia prac konserwatorskich, prac restauratorskich, robót budowlanych, badań konserwatorskich, badań architektonicznych, i innych działań przy zabytku wpisanym do rejestru zabytków oraz badań archeologicznych (Dz. U. z 2011 r. Nr 165, poz. 987),

w odpowiedzi na wniosek Pani Haliny Nowak – Pracownia Projektowo – Usługowa z siedzibą w Jeninie, występującej z ramienia Inwestora – Gminy Nowogródek Pomorski, z dnia 19 marca 2014 r., znak: 25/KN/14, w sprawie *uzgodnienia projektowanej kanalizacji sanitarnej grawitacyjno-tłocznej z przyłączami w m. Kinice i rurociągu tłoczego na trasie Kinice – Karsko w gminie Nowogródek Pomorski na działkach nr: 30/2, 30/9, 30/12, 30/34, 30/47, 30/51, 33, 58/5, 67, 68/1, 69, 70, 73, 75, 76, 77, 81, 82, 104, 126/2, 126/3, 126/4, 126/5, 127, 151, 152/17, 153/14, 155, 156/1, 156/2, 158, 159/2, 161, 166, 168/3, 168/6, 169/1, 170/1, 172, 173, 178, 184, 185/1, 185/2, 186, 187, 189, 190, 219, 220/1, 220/10, 220/13, 220/34, 220/36, 220/39, 220/40, 220/58, 223/1, 223/2, 223/9, 223/32, 224/2, 226/3, 226/10, 226/11, 226/32, 227/5, 228/1, 228/35, 229, 230/1, 230/6, 230/7, 230/38, 231/2, 231/5, 231/14, 231/38, 232/6, 232/11, 232/16, 233, 234/4, 234/5, 234/28, 234/45, 234/49, 234/58, 234/73, 234/75, 234/76, 234/78, 236/1, 237/10, 237/21, 238, 244, 257/3, 258, 259/4, 271/2 obr. Kinice, nr 351, 352/1, 353, 354, 362/1, 362/2, 364, 365, 366/1, 366/3, 366/4, 368, 402, 403, 404, 405, 406, 407 obr. Karsko,*

**Zachodniopomorski Wojewódzki Konserwator Zabytków w Szczecinie
uzgadnia ze stanowiska konserwatorskiego**

projekt kanalizacji sanitarnej grawitacyjno-tłocznej z przyłączami w m. Kinice i rurociągu tłoczego na trasie Kinice – Karsko w gminie Nowogródek Pomorski na działkach nr: 30/2, 30/9, 30/12, 30/34, 30/47, 30/51, 33, 58/5, 67, 68/1, 69, 70, 73, 75, 76, 77, 81, 82, 104, 126/2, 126/3, 126/4, 126/5, 127, 151, 152/17, 153/14, 155, 156/1, 156/2, 158, 159/2, 161, 166, 168/3, 168/6, 169/1, 170/1, 172, 173, 178, 184, 185/1, 185/2, 186, 187, 189, 190, 219, 220/1, 220/10, 220/13, 220/34, 220/36, 220/39, 220/40, 220/58, 223/1, 223/2, 223/9, 223/32, 224/2, 226/3, 226/10, 226/11, 226/32, 227/5, 228/1, 228/35, 229, 230/1, 230/6, 230/7, 230/38, 231/2, 231/5, 231/14, 231/38, 232/6, 232/11, 232/16, 233, 234/4, 234/5, 234/28, 234/45, 234/49, 234/58, 234/73, 234/75, 234/76, 234/78, 236/1, 237/10, 237/21, 238, 244, 257/3, 258, 259/4, 271/2 obr. Kinice, nr 351, 352/1, 353, 354, 362/1, 362/2, 364, 365, 366/1, 366/3, 366/4, 368, 402, 403, 404, 405, 406, 407 obr. Karsko

Na terenie inwestycji występują obiekty objęte ochroną konserwatorską – kościół wraz ze szkołą ujęty w gminnej oraz wojewódzkiej ewidencji zabytków (działka nr 68/1 obr. Kinice), brukowana nawierzchnia ulicy ujęta w gminnej ewidencji zabytków (działka nr 104 obr. Kinice), park podworski ujęty w gminnej i wojewódzkiej ewidencji zabytków (działka nr 126/2 obr. Kinice). Prace należy prowadzić z zachowaniem szczególnej ostrożności w stosunku do przytoczonych obiektów zabytkowych. Po zakończeniu prac ziemnych brukowaną nawierzchnię oraz teren parku należy przywrócić do stanu pierwotnego. Prace na terenie działki nr 126/2 obr. Kinice powinny być

prowadzone w sposób zapewniający nie uszkodzenie walorów zabytkowych parku i zieleni. Obowiązującym przepisem jest art. 39 ust. 3 ustawy z dnia 7 lipca 1994 r. Prawo budowlane (Dz. U. z 2013 r. poz. 1409 z późn. zm.).


Planowana inwestycja lokalizowana jest również między innymi na terenie objętym ochroną konserwatorską zabytków archeologicznych jakimi są stanowiska archeologiczne zaewidencjonowane pod nr: Karsko, stan. 1 (AZP: 41-10/15), Karsko, stan. 2 (AZP: 41-10/16), Kinice, stan. 2 (AZP: 41-10/17).

Zgodnie z art. 31 ustawy z dnia 23 lipca 2003 r. o ochronie zabytków i opiece nad zabytkami (Dz. U. z 2003 r. Nr 162 poz. 1568 z późn. zmianami), osoba fizyczna lub jednostka organizacyjna, która zamierza realizować roboty budowlane na terenie zabytków archeologicznych zobowiązana jest, z zastrzeżeniem art. 82a ust. 1, pokryć koszty niezbędnych badań archeologicznych.

Niezbędne prace archeologiczne polegać mają na przeprowadzeniu badań archeologicznych w strefie ochrony konserwatorskiej ww. stanowisk, w trakcie realizacji robót ziemnych związanych z przytoczoną inwestycją. Przeprowadzenie prac archeologicznych w trakcie realizacji przedmiotowej inwestycji ma na celu między innymi: udokumentowanie w źródłach naukowo - konserwatorskich odkrytych w wyniku wykonywania tych prac obiektów zabytkowych, warstw kulturowych i zabytków ruchomych pochodzących z pradziejów, wczesnego średniowiecza i średniowiecza oraz ich eksplorację.

Użytkownik terenu zabytkowego/ Inwestor przed przystąpieniem do robót ziemnych zobowiązany jest zgodnie z obowiązującymi przytoczonymi przepisami prawnymi uzyskać stosowne pozwolenie od Wojewódzkiego Konserwatora Zabytków na przeprowadzenie interwencyjnych prac archeologicznych. Pozwolenie takie zostanie wydane na wniosek Inwestora zawierający:

- ramowe określenie terminu realizacji prac archeologicznych,
- wskazanie wybranego przez Inwestora wykonawcy prac archeologicznych (kierownik badań archeologicznych powinien spełniać warunki określone w § 26 przytoczonego rozporządzenia Ministra Kultury i Dziedzictwa Narodowego z dnia 27 lipca 2011 r.),
- program prac archeologicznych opracowany przez wykonawcę prac archeologicznych, wraz z załącznikami określonymi w § 9 ust. 4 i 5 w/wym. rozporządzenia Ministra Kultury i Dziedzictwa Narodowego z dnia 27 lipca 2011 r.

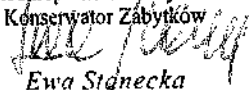Zachodniopomorski Wojewódzki
Konserwator Zabytków

Ewa Siqnecka

Załącznik:

✓ 1 egz. projektu budowlanego

Otrzymują:

- ① Gmina Nowogródek Pomorski, ul. Mickiewicza 15, 74-304 Nowogródek Pomorski – adres do korespondencji: Pracownia Projektowo-Usługowa Halina Nowak, ul. Klonowa 7, Jenin, 66-450 Bogdaniec;
2. a/a.