województwo : zachodniopomorskie
GMINA : NOWOGRÓDEK POMORSKI
OBIEKT: Kinice wg. zakresu
obręb : Kinice

1:500
współrzędnych "65" strefa 3
odniesienia – Kronsztad

mik roboty :
inż. Jacek Strzelecki
wnienia nr : 9442 (zakres 1 i 2)

do celów projektowych sporządzono przy
zystaniu :
zasobniczych w skali 1:1000 sekcje : 351432.072.074

ch branżowych i części uzbrojenia podziemnego
ru zieleni wysokiej i pomników przyrody
miaru tych obiektów wskazanych przez
dawcę .
owanych geodezyjnie elementów planu
podarowania przestrzennego
a do celów projektowych wykonano
ków uzgodnione przez ZUDP projekty
zbrojenia terenu :

acje dodatkowe
ów pomiaru – wg. zakresu mapy
acja zgodna z instrukcją techniczną K-1
9) K1 (podstawowa mapa sieciowa)
nadaje się do celów projektowych w zakresie pomiaru.
ieli kartometryczności mapy dla celów projektowych jest
ny z przepisami instrukcji technicznej K-1 (1979)
yślne trwałe obiekty budowlane
cja wytyczenia przez jednostkę wykonawstwo geodezyjnego.
ejscach gdzie istnieje w terenie również uzbrojenia
órym brak było informacji branżowych i nie zostały
ione w terenie w czasie inwentaryzacji geodezyjnej.

anie podziemne opracowano na podstawie
ych branżowych – z literą B
rzednego uzbrojenia operaturą
omagnetyczną – z literą A
obrębach pomiarów powykonawczych

du z tym w części 1 i 2 nie gwarantuje
pełności, a dokładność położenia
nie jest niższa od dokładności
wytyczonej mapy.

ność mapy do celów projektowy
.05.2009

GEODETA UPRAWNIONY
mgr inż. Jacek Strzelecki
Upr. nr 9442
ul. Śląskiego 26
66-400 Gorzów Wlkp.
tel. 7-250-134, tel.kom. 0601 88 74 87

Wykonano w ramach roboty geodezyjnej :
Nr KERG – 052.002–509/2009

W zakresie opracowania znajdują się punkty osnowy geodezyjnej nr: 61, 640

podlegające ochronie na podstawie art. 15 art.46
1 pkt. 3 ustawy Prawo geodezyjne i kartograficzne

Granice i nr działek ewidencyjnych
wg. danych PODGiK w Myśliborzu
z dnia .22.04.2009

Rejestracja :

STAROSTA MYŚLIBORSKI
Wydział Geodezji, Katastru i Gospodarki Nieruchomościami
Reprodukowanie, rozpowszechnienie i rozprowadzenie niniejszego dokumentu wymaga zezwolenia, o którym mowa w art. 12 ustawy z dnia 17 maja 1989 r. Prawo geodezyjne i kartograficzne (Dz. U. z 2010 r. Nr 193, poz. 1287 z późn. zm.)
(3) 09.MAR. 2013
Myślibórz, dnia .....
(Podpis, stanowisko służbowe osoby upoważnionej)

Z up. Starosty
Andrzej Śliwiński
Podinspektor w Wydziale Geodezji, Katastru i Gospodarki Nieruchomościami

STAROSTA MYŚLIBORSKI
Wydział Geodezji, Katastru i Gospodarki Nieruchomościami
W obszarze oznaczonym tabl. Nr ..... dokonano aktualizacji treści mapy zasadniczej, dokumentu z pomiaru uzupełniającego przyjęto do zasobu powiatowego w dniu 21.02.2009
i zaewidencjonowano pod nr. 344-k-34-23/09
Niniejsza mapa może służyć do celów projektowych. Projektowane obiekty budowlane wymagające pozwolenia na budowę podlegają wytyczeniu i inwentaryzacji powykonawczej przez jednostkę uprawnioną do wykonywania prac geodezyjnych. (1)
09.MAR. 2013
Myślibórz, dnia .....
(Podpis, stanowisko służbowe osoby upoważnionej)

Z up. Starosty
Andrzej Śliwiński
Podinspektor w Wydziale Geodezji, Katastru i Gospodarki Nieruchomościami

ARKUSZ NR 16

Mapa zaktualizowana o następujące elementy :
- zrealizowano ZUD e-686/10, wkreślono inw.pow.)
- wkreślono przebieg kd500 na działce 151 , 219

mapa zaktualizowana stan na 28.02.2013r.

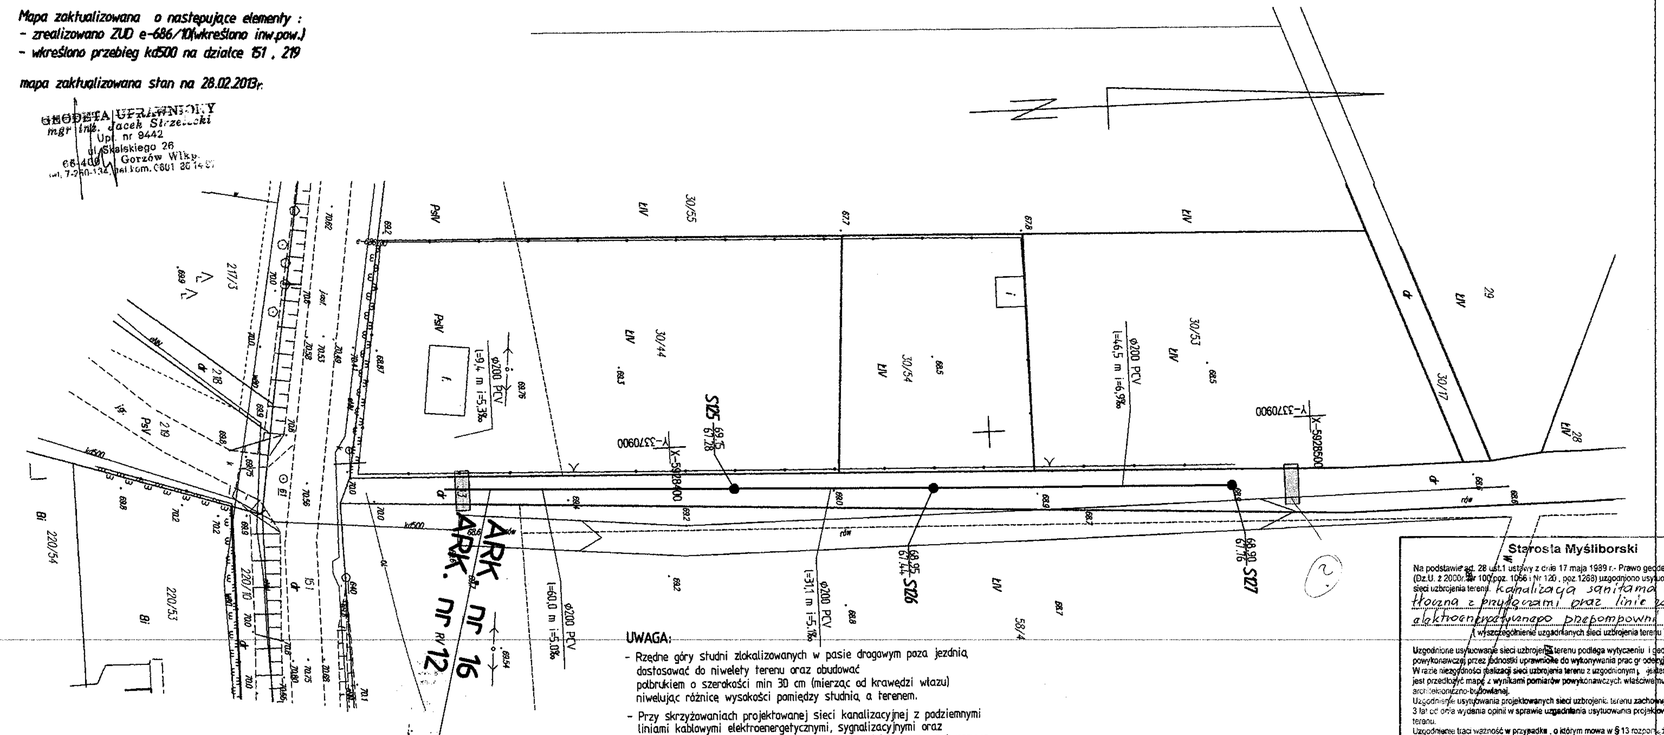

UWAGA:

- Rzędne góry studni zlokalizowanych w pasie drogowym pasa jezdnią dostosować do niwelety terenu oraz obudowę pobrukiem o szerokości min 30 cm (mierząc od krawędzi włazu) niwelując różnicę wysokości pomiędzy studnią, a terenem.
- Przy skrzyżowaniach projektowanej sieci kanalizacyjnej z podziemnymi liniami kablowymi elektroenergetycznymi, sygnalizacyjnymi oraz telekomunikacyjnymi należy je zabezpieczyć dwudzielną rurą z tworzywa sztucznego typu "AROT" na długości 1.0m w obie strony od osi skrzyżowania.

Potwierdzam zgodność z ORYGINAŁEM
FPU Halina Nowak
Jenin, ul. Klonowa 7, 66-450 Bogdaniec
15 Ok. 2013
data
podpis

OZNACZENIA:

PROJEKTOWANE SIECI:

- projektowana kanalizacja grawitacyjna - sieć
- S127 - studzienka kanalizacyjna
- granice działek
- oznaczenie numeru działki - sieć

ARKUSZ NR 16

Pracownia Projektowo-Usługowa H.Nowak
66-450 Bogdaniec, Jenin, Klonowa 7
tel. 95 7 324 795 ; fax 95 7 821 119
www.ppuhn.pl

PRAWA AUTORSKIE ZASTRZEŻONE

		podpis
ASYSTENT BR. SANITARNA : mgr inż. W. Dymek		
ASYSTENT BR. SANITARNA PROJEKTANT BR. ELEKTRYCZNA mgr inż. M. Nowak	upr. bud. 40/2001/Gw Uprawnienia budowlane do projektowania bez ograniczeń w specjalności instalacyjnej w zakresie sieci, instalacji i urządzeń elektrycznych i elektroenergetycznych	
PROJEKTANT: BR. SANITARNA mgr inż. H. Nowak	upr. bud. 190/75 Zg Uprawnienia budowlane do sprawdzania projektów w specjalności instalacji i urządzeń sanitarnych	
PROJEKTANT: BR. SANITARNA mgr inż. J. Mańdzij	upr. bud. LBS/0010/PWOS/07 Uprw. bud. do projektowania i kierowania robotami budowlanymi bez ograniczeń w specjalności instalacyjnej w zakresie sieci, instalacji i urządzeń wod.-kan. cieplnych, wentylacyjnych i gazowych.	
SPRAWDZAJĄCY: BR. SANITARNA mgr inż M. Kucharski	upr. bud. 114/01/DUW Uprw. bud. do proj. bez ograniczeń w specjalności instalacyjnej w zakresie sieci, instalacji i urządzeń wod.-kan. cieplnych, wentylacyjnych i gazowych.	

Starosta Myśliborski

Na podstawie art. 28 ust.1 ustawy z dnia 17 maja 1989 r.- Prawo geodezyjne i kartograficzne (Dz.U. z 2000 r. Nr 100, poz. 1086 i Nr 120, poz. 1268) uzgodniono usytuowanie projektowanych sieci uzbrojenia terenu: kanalizacja sanitarna grawitacyjno-tłoczna z przyłączami oraz linie zasilania elektroenergetycznego przepompowni ścieków

(wyszczególnienie uzgodnianych sieci uzbrojenia terenu)

Uzgodnione usytuowanie sieci uzbrojenia terenu podlega wytyczeniu i geodezyjnej inwentaryzacji powykonawczej przez jednostki uprawnione do wykonywania prac geodezyjnych.
W razie niezgodności lokalizacji sieci uzbrojenia terenu z uzgodnionym projektem, inwestor zobowiązany jest przedłożyć mapę z wynikami pomiarów powykonawczych właściwemu organowi administracji architektoniczno-budowlanej.
Uzgodnienie usytuowania projektowanych sieci uzbrojenia terenu zachowuje ważność przez okres 3 lat od dnia wydania opinii w sprawie uzgodnienia usytuowania projektowanych sieci uzbrojenia terenu.
Uzgodnienie traci ważność w przypadku , o którym mowa w § 13 rozporządzenia Ministra Rozwoju Regionalnego i Budownictwa z dnia 2 kwietnia 2001 r. w sprawie geodezyjnej ewidencji sieci uzbrojenia terenu oraz zespołów uzgadniania dokumentacji projektowej (Dz. U. Nr 38, poz. 455)

55 / 2013
(sygn.opinii)

z up. Starosty
mgr inż. Elżbieta Szczepańska
Przewodnicząca Zespołu
Uzgadniającego Dokumentację Projektową

Myślibórz, dnia 2013 -06- 04

OBIEKT:	Kanalizacja sanitarna grawitacyjno-tłoczna z przyłączami Aglomeracja Karska, miejscowość Kinice
BRANŻA:	SANITARNA, ELEKTRYCZNA
STADIUM:	P.B. P.Z.T.

RYSUNEK:	PROJEKT ZAGOSPODAROWANIA TERENU m. KINICE (arkusz 16)	NR RYS. 13
SKALA: 1:500	MIEJSCE I DATA: Jenin maj 2013 r.	PROJEKT nr KN/10